

20

BESTANDSZEICHNUNG ZUM WOHNHAUS
WUPPERTAL-ELBERFELD, WIESENSTR. 127.
M= 1:100
DER BAUHERR:
27.2.1966.
DER ARCHITEKT:

112780/167


Diese Zeichnung gehört zu der heute auf
Grund des ~~des~~ Abs. 4 Nr. 2 (§ 82 Abs. 2)
~~des~~ des Wohnungseigentumsgesetzes
vom 15.3.1951 (Bundesgesetzbl. I S. 175)
ausgestellten Bescheinigung.



Wuppertal, 23. OKT. 1967

Der Oberstadtdirektor
der Stadt Wuppertal

Amt 68

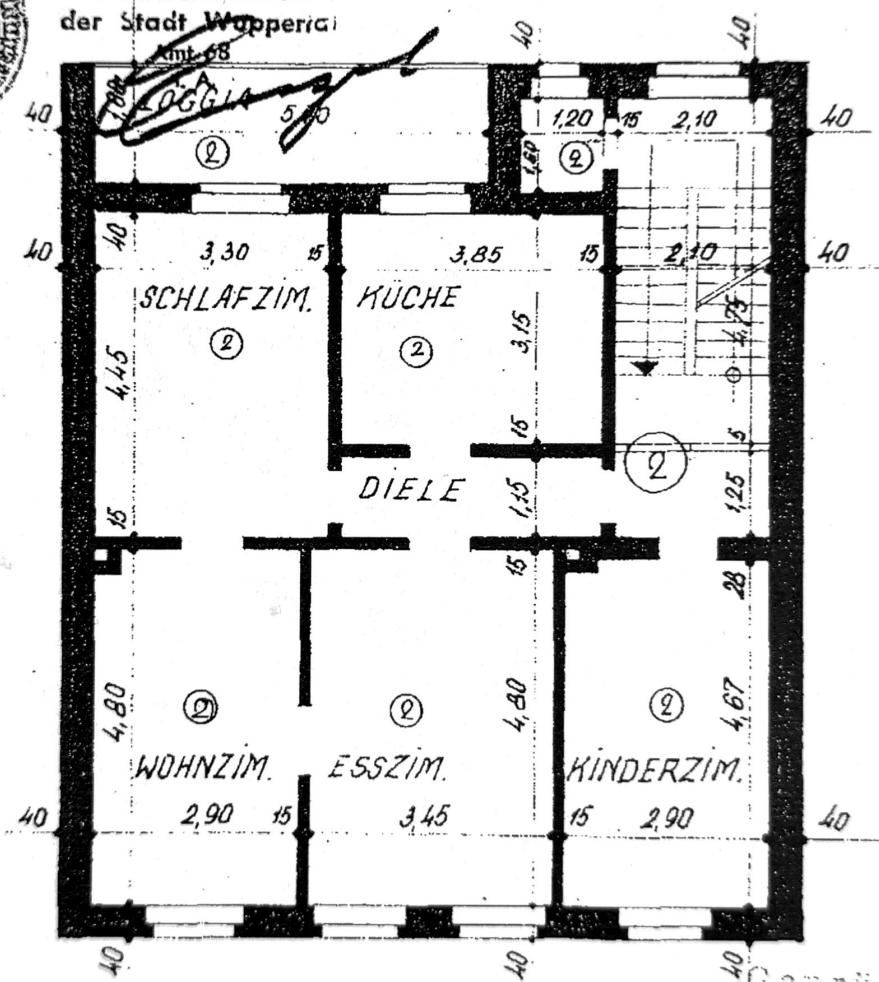

1. OBERGESCHOSS.

