


KELLER



DACHBODEN

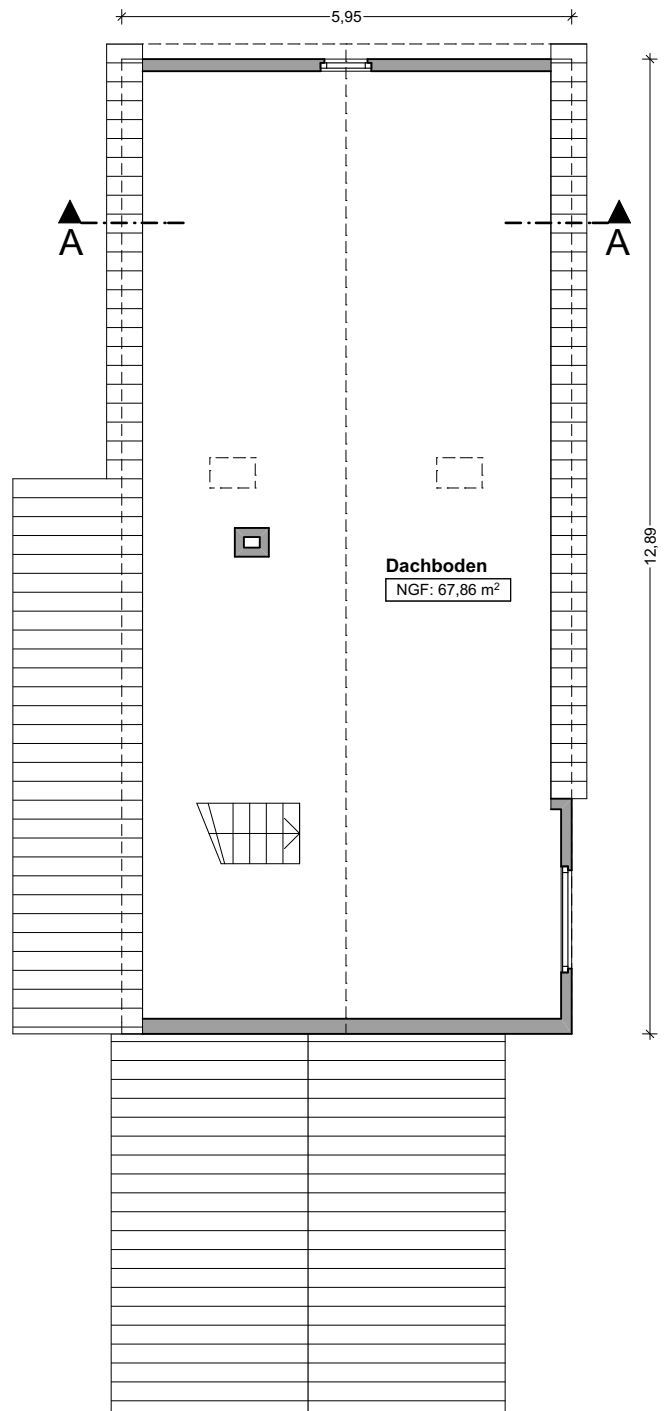

PROJEKT

Einfamilienhaus

Schensberg 35
99947 Bad Langensalza OT Klettstedt

GEMEINDE Bad Langensalza FLUR 02
GEMARKUNG Klettstedt FLURSTÜCK 526

LEISTUNGSPHASE

BESTANDSZEICHNUNGEN

STAND 18.01.2024

ARCHITEKT / PLANVERFASSER

Staatl. gepr. Bautechnikerin

Petra Kraus

Thomas-Müntzer-Straße 13 B | 99084 Erfurt
Tel. 0361 | 74 78 73 31 mail@PetraKraus.net

UNTERSCHRIFT

P. Kraus

ZEICHNUNG

GRUNDRISS KELLER / DACHBODEN

MASSSTAB

1:100

PLANGRÖSSE

DinA 4_297