




UNTERGESCHOSS

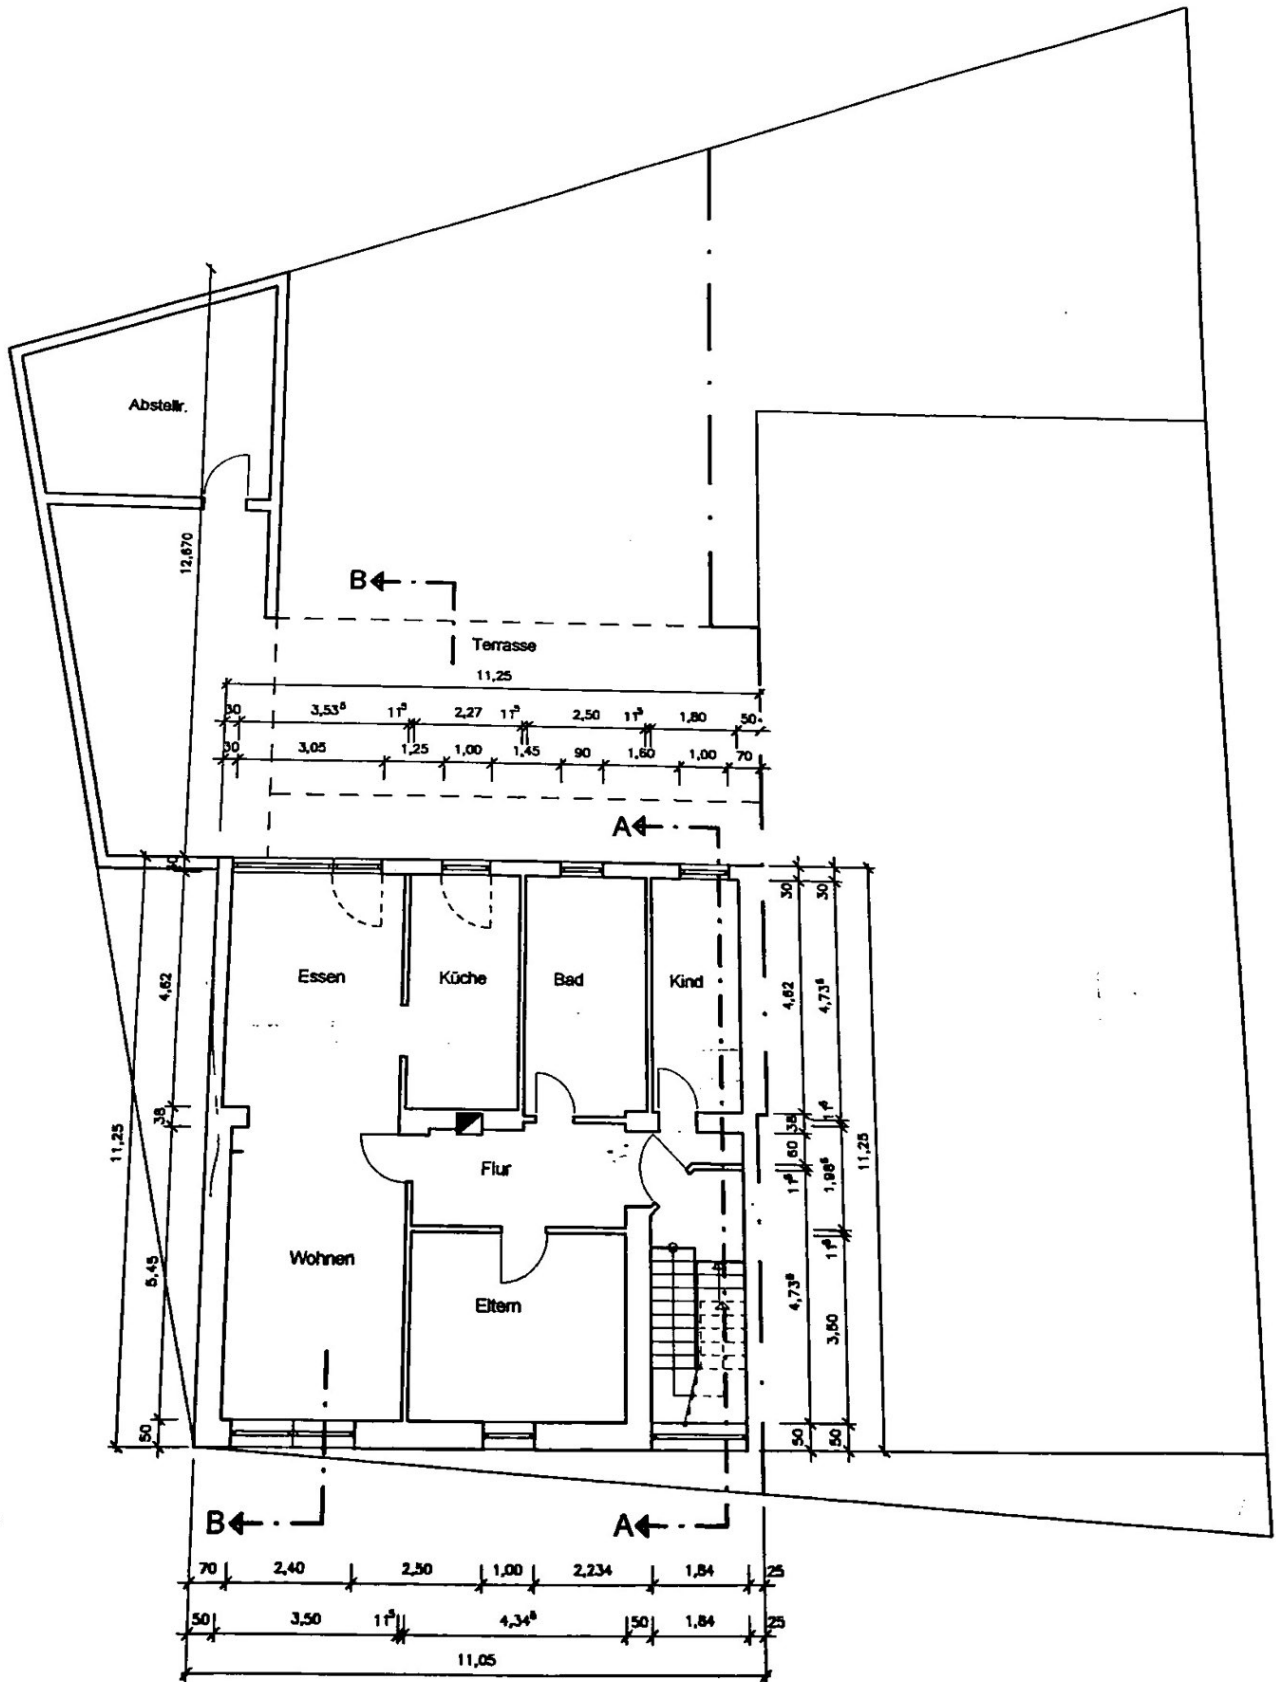


ERDGESCHOSS

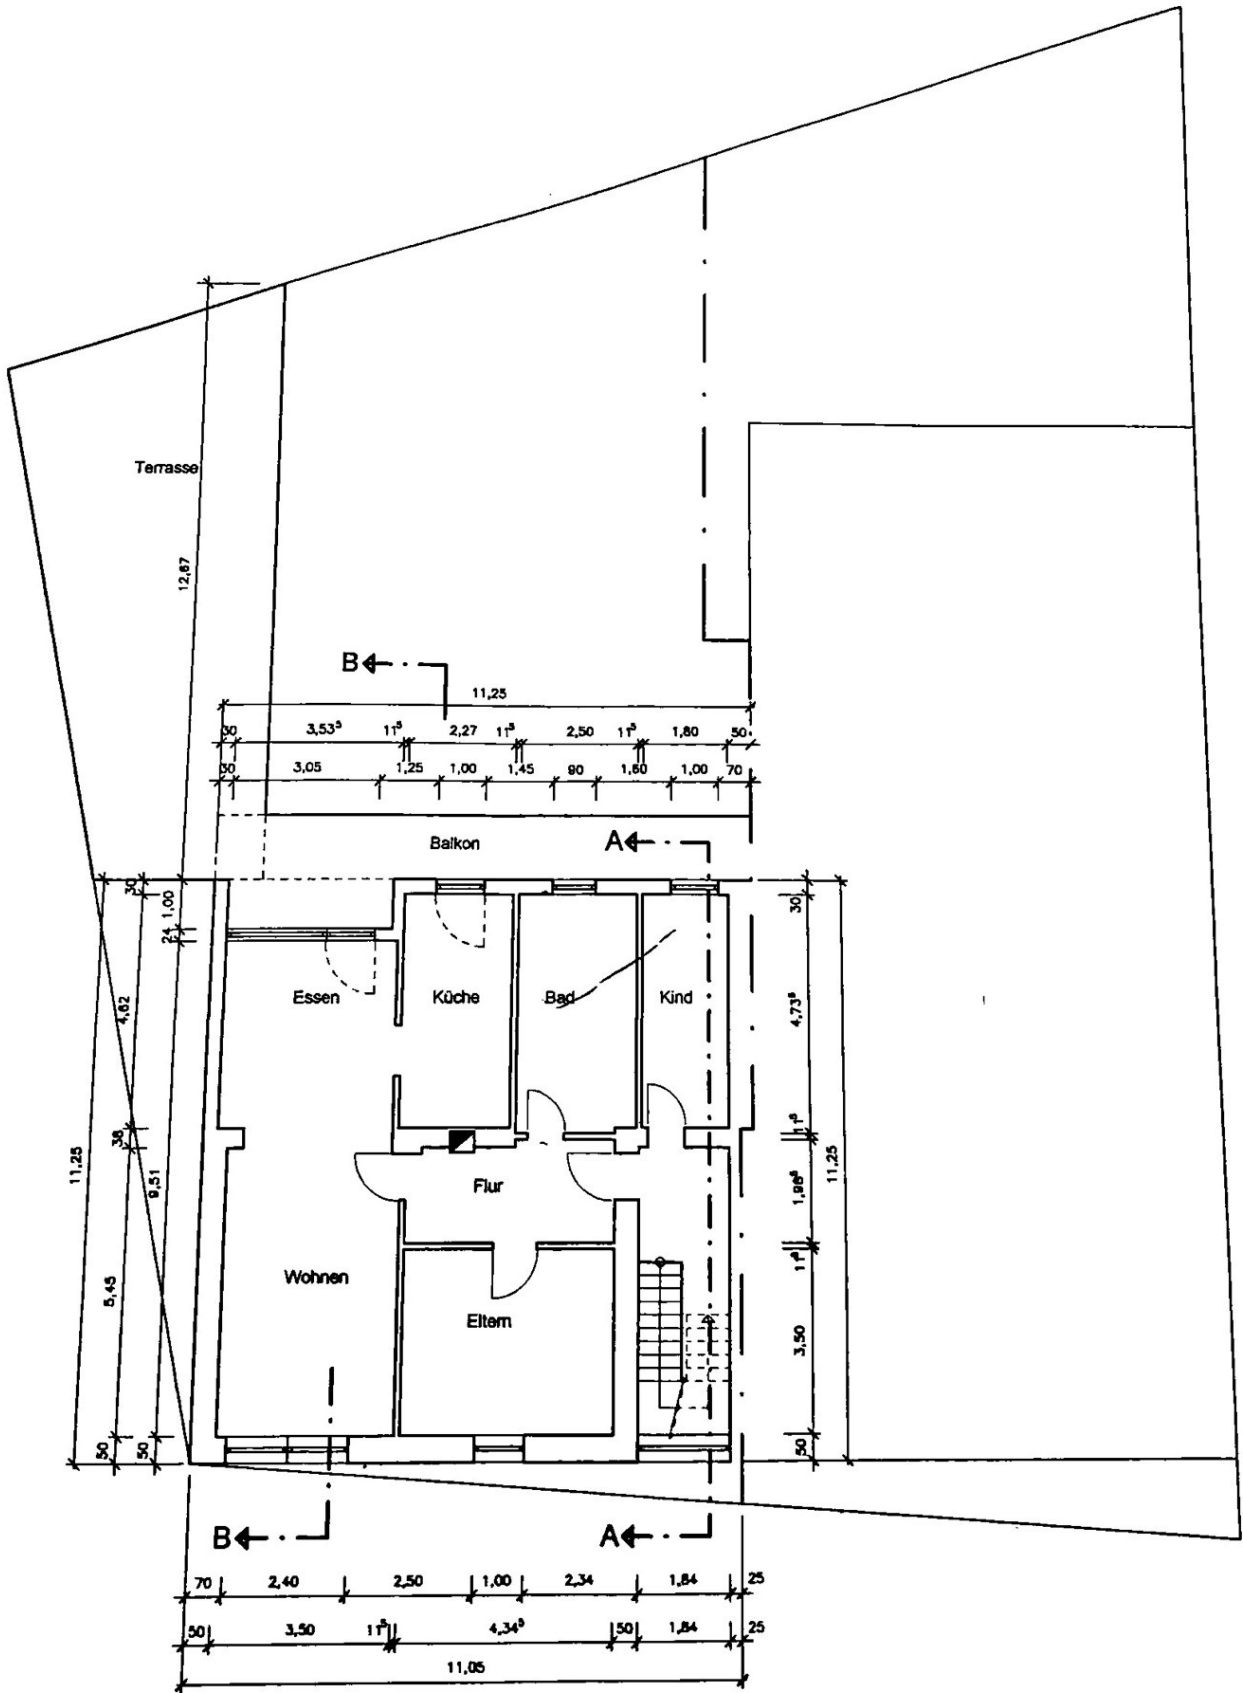


OBERGESCHOSS

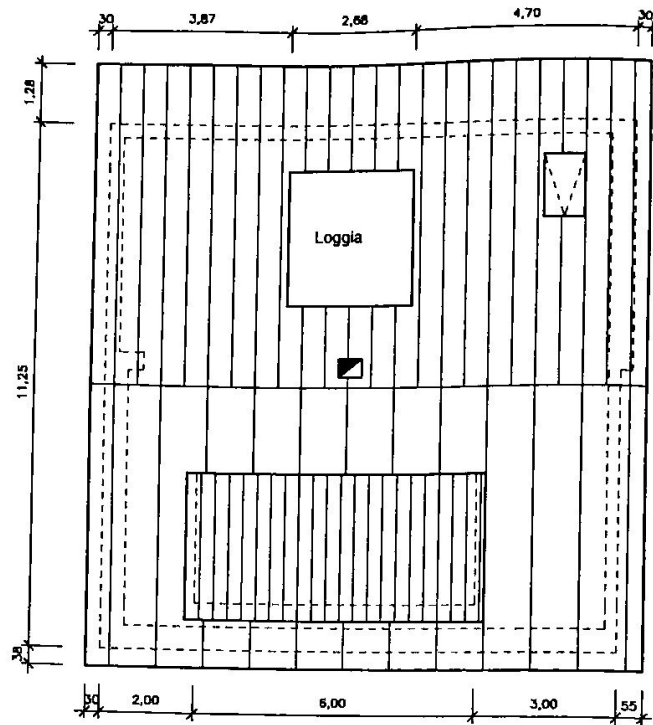


DACHDRAUFSICHT

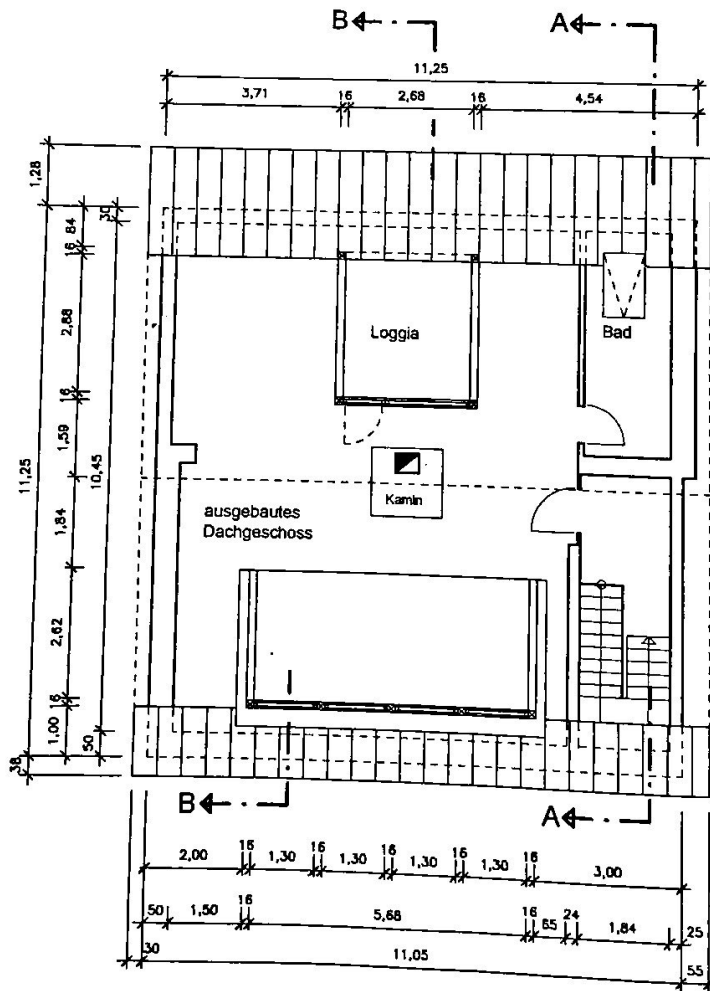


DACHGESCHOSS

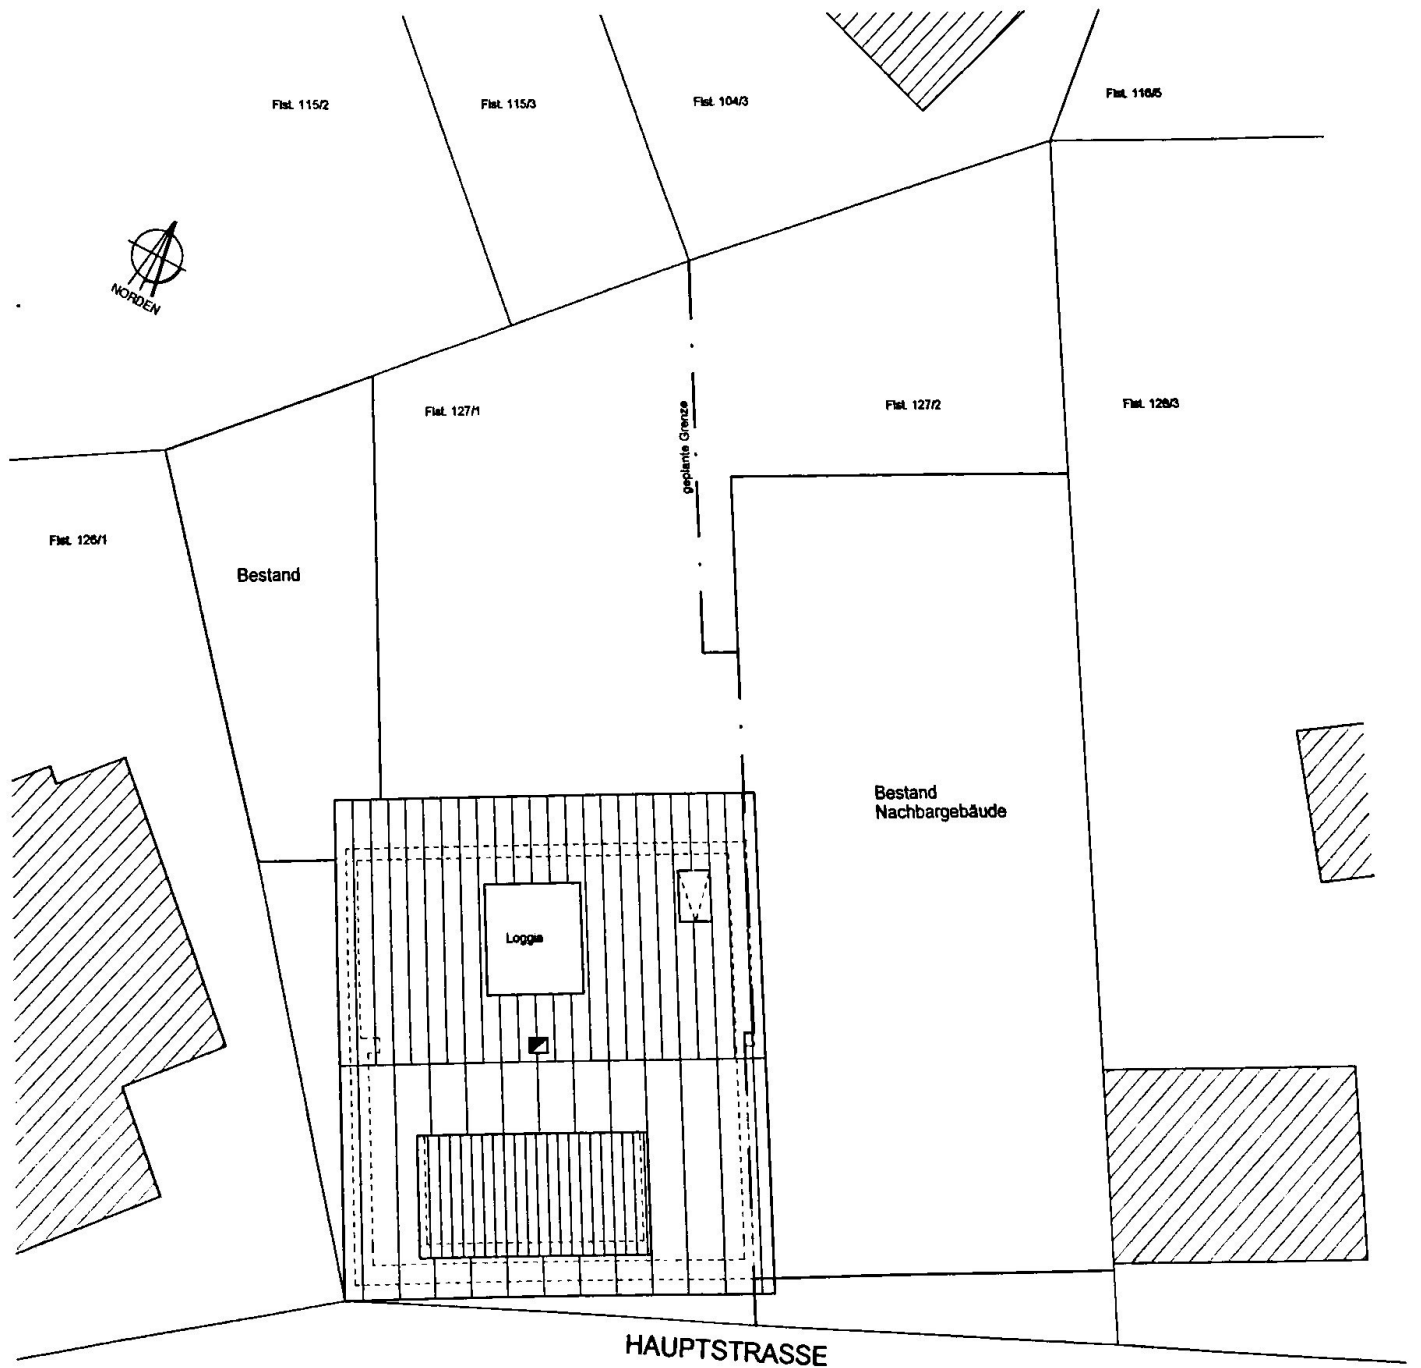


LAGEPLAN 1:100

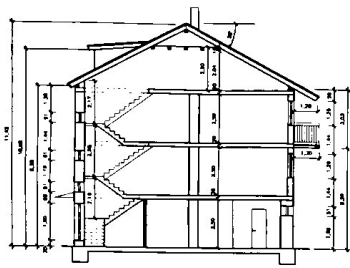


SCHNITT A - A

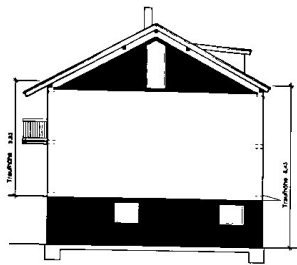


GIEBELSEITE  
ohne Nebengebäude

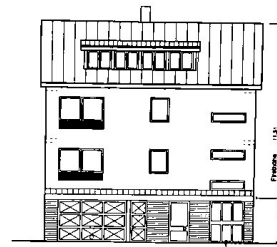

STRASSENANSICHT  
ohne Nebengebäude

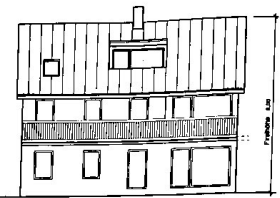

RÜCKANSICHT  
ohne Nebengebäude

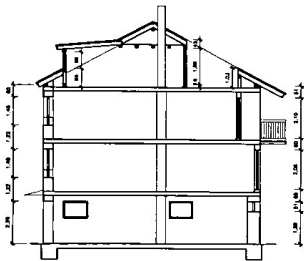

SCHNITT B - B

Bestandsplan nach Umbau und Erweiterung	
Wohnhaus mit ausgebautem Dachgeschoss	
