

GIEBELANSICHT

BESTANDSPLAN

EINES WOHNHAUSES MIT 60 W
 IN TREUEN, RUDOLF-BREITSCHIED-STR.

EIGENTUMERIN:

**AWG AUERBACHER WOHNUNGS-
 BAUGENOSSENSCHAFT eG**

08209 AUERBACH, AM 26. JUNI 1995
 EISEN

Wohnungsbaugenossenschaft e.G.

Eisenstraße 33

08209 Auerbach

Telefon: 03744/21 51 80 oder 21 51 75

Fax: 03744/21 84 81

PLANVERFAS

**ARCHITEK
 DIPL.ING.**

58708 MENDE
 CHRIST



AXEL
 ARCH
 58708
 MENDE



EINGANG
14

EINGANG
12



79.81

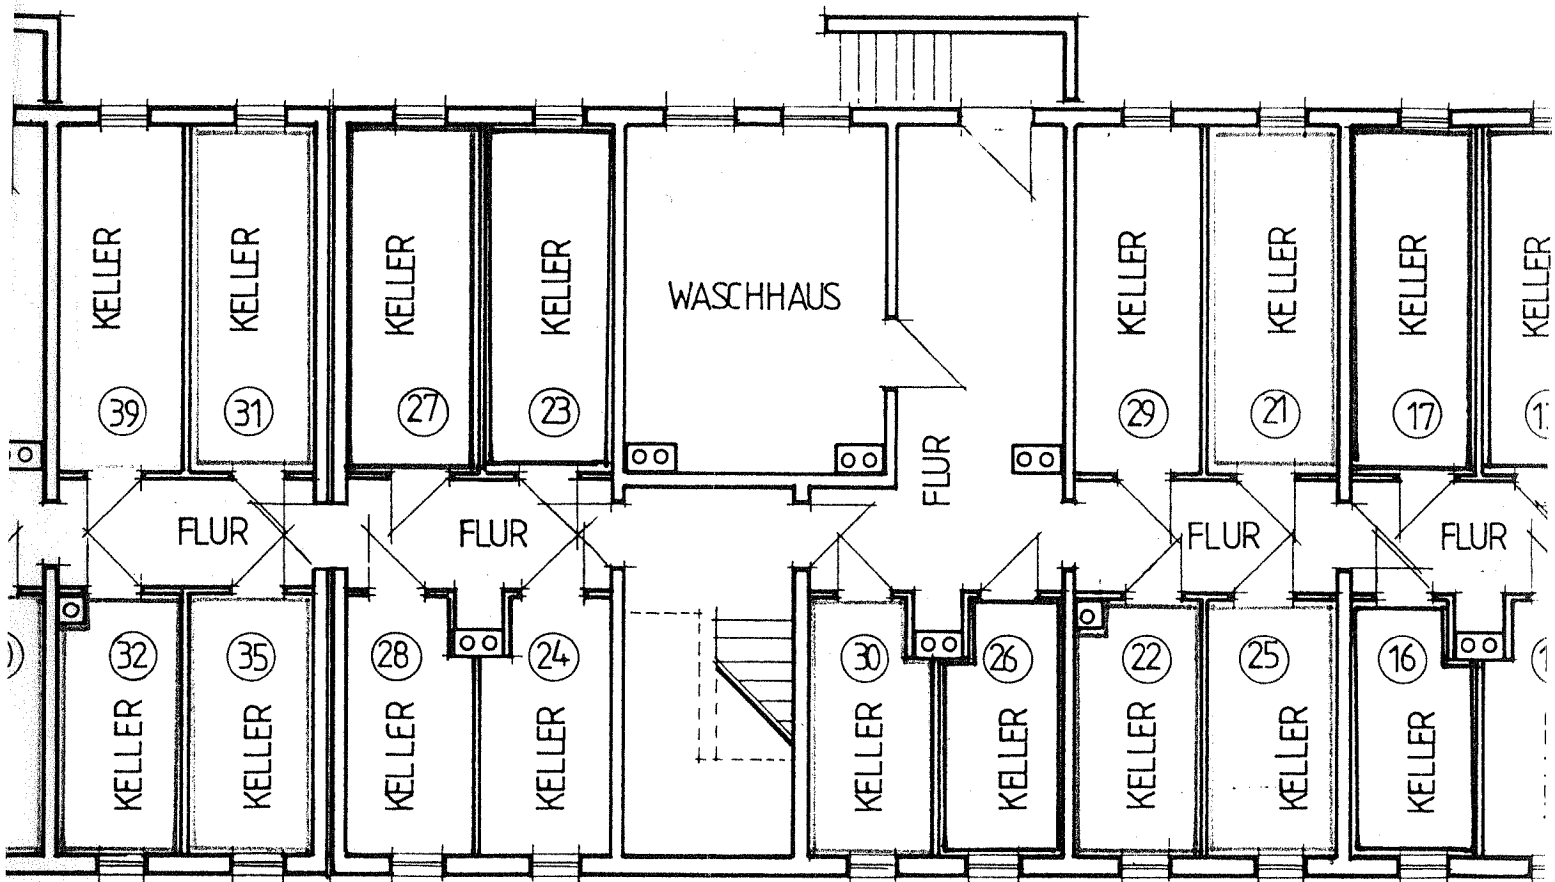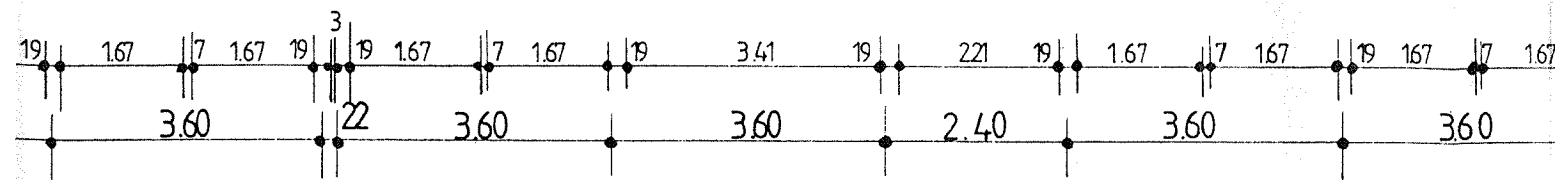

TREPPENHAUS
NR. 16



79.81

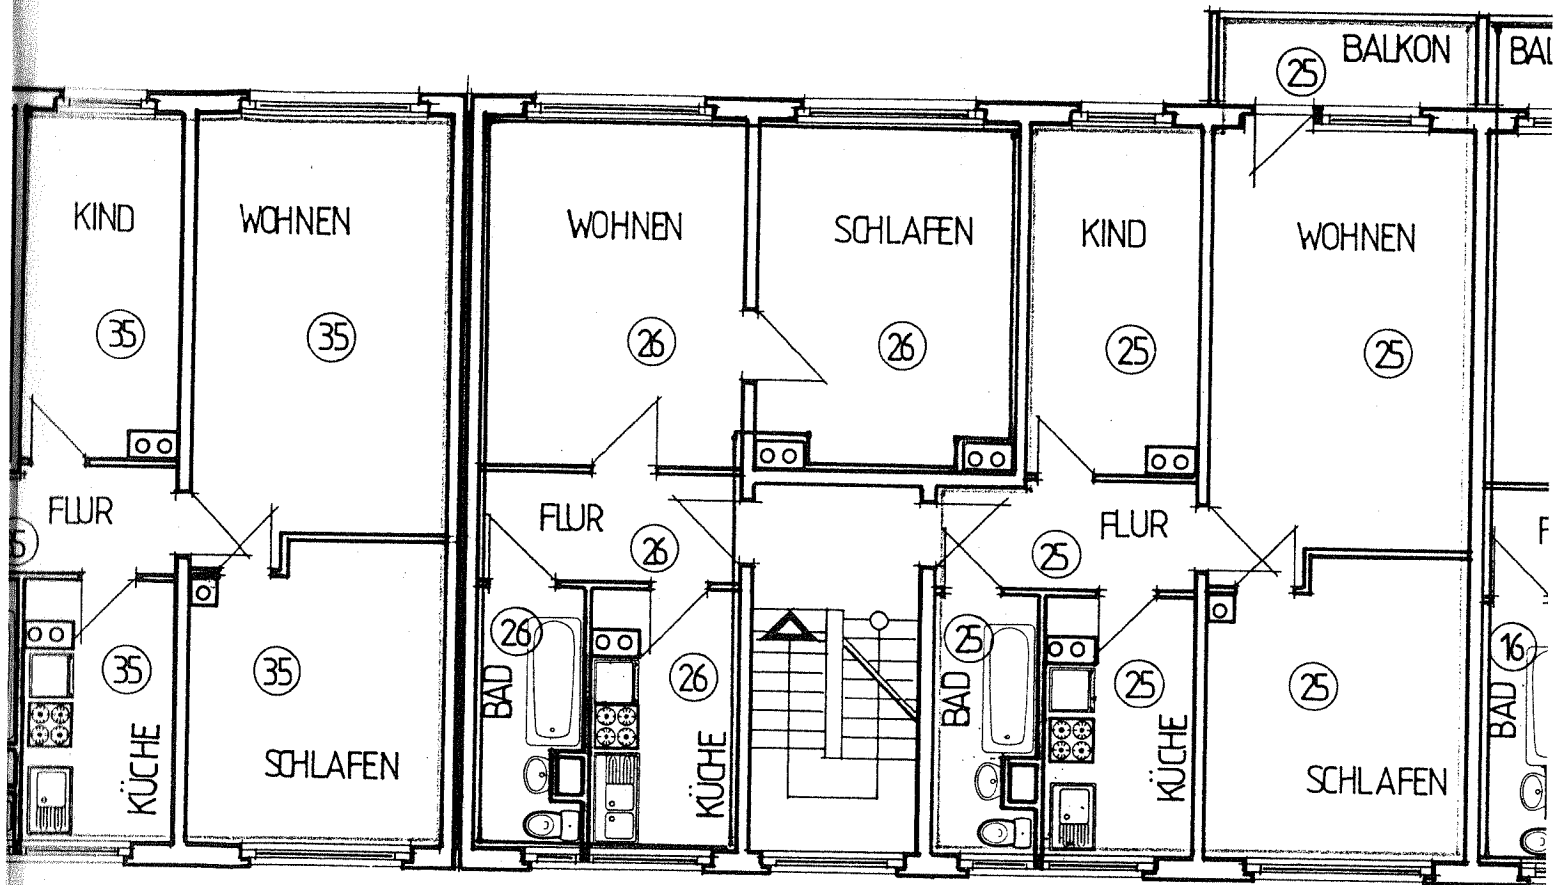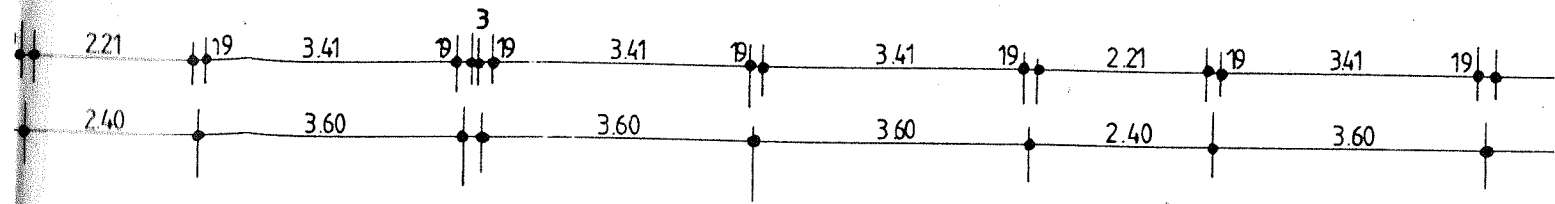

WOHNUNG 35

WOHNUNG 26

WOHNUNG 25

