
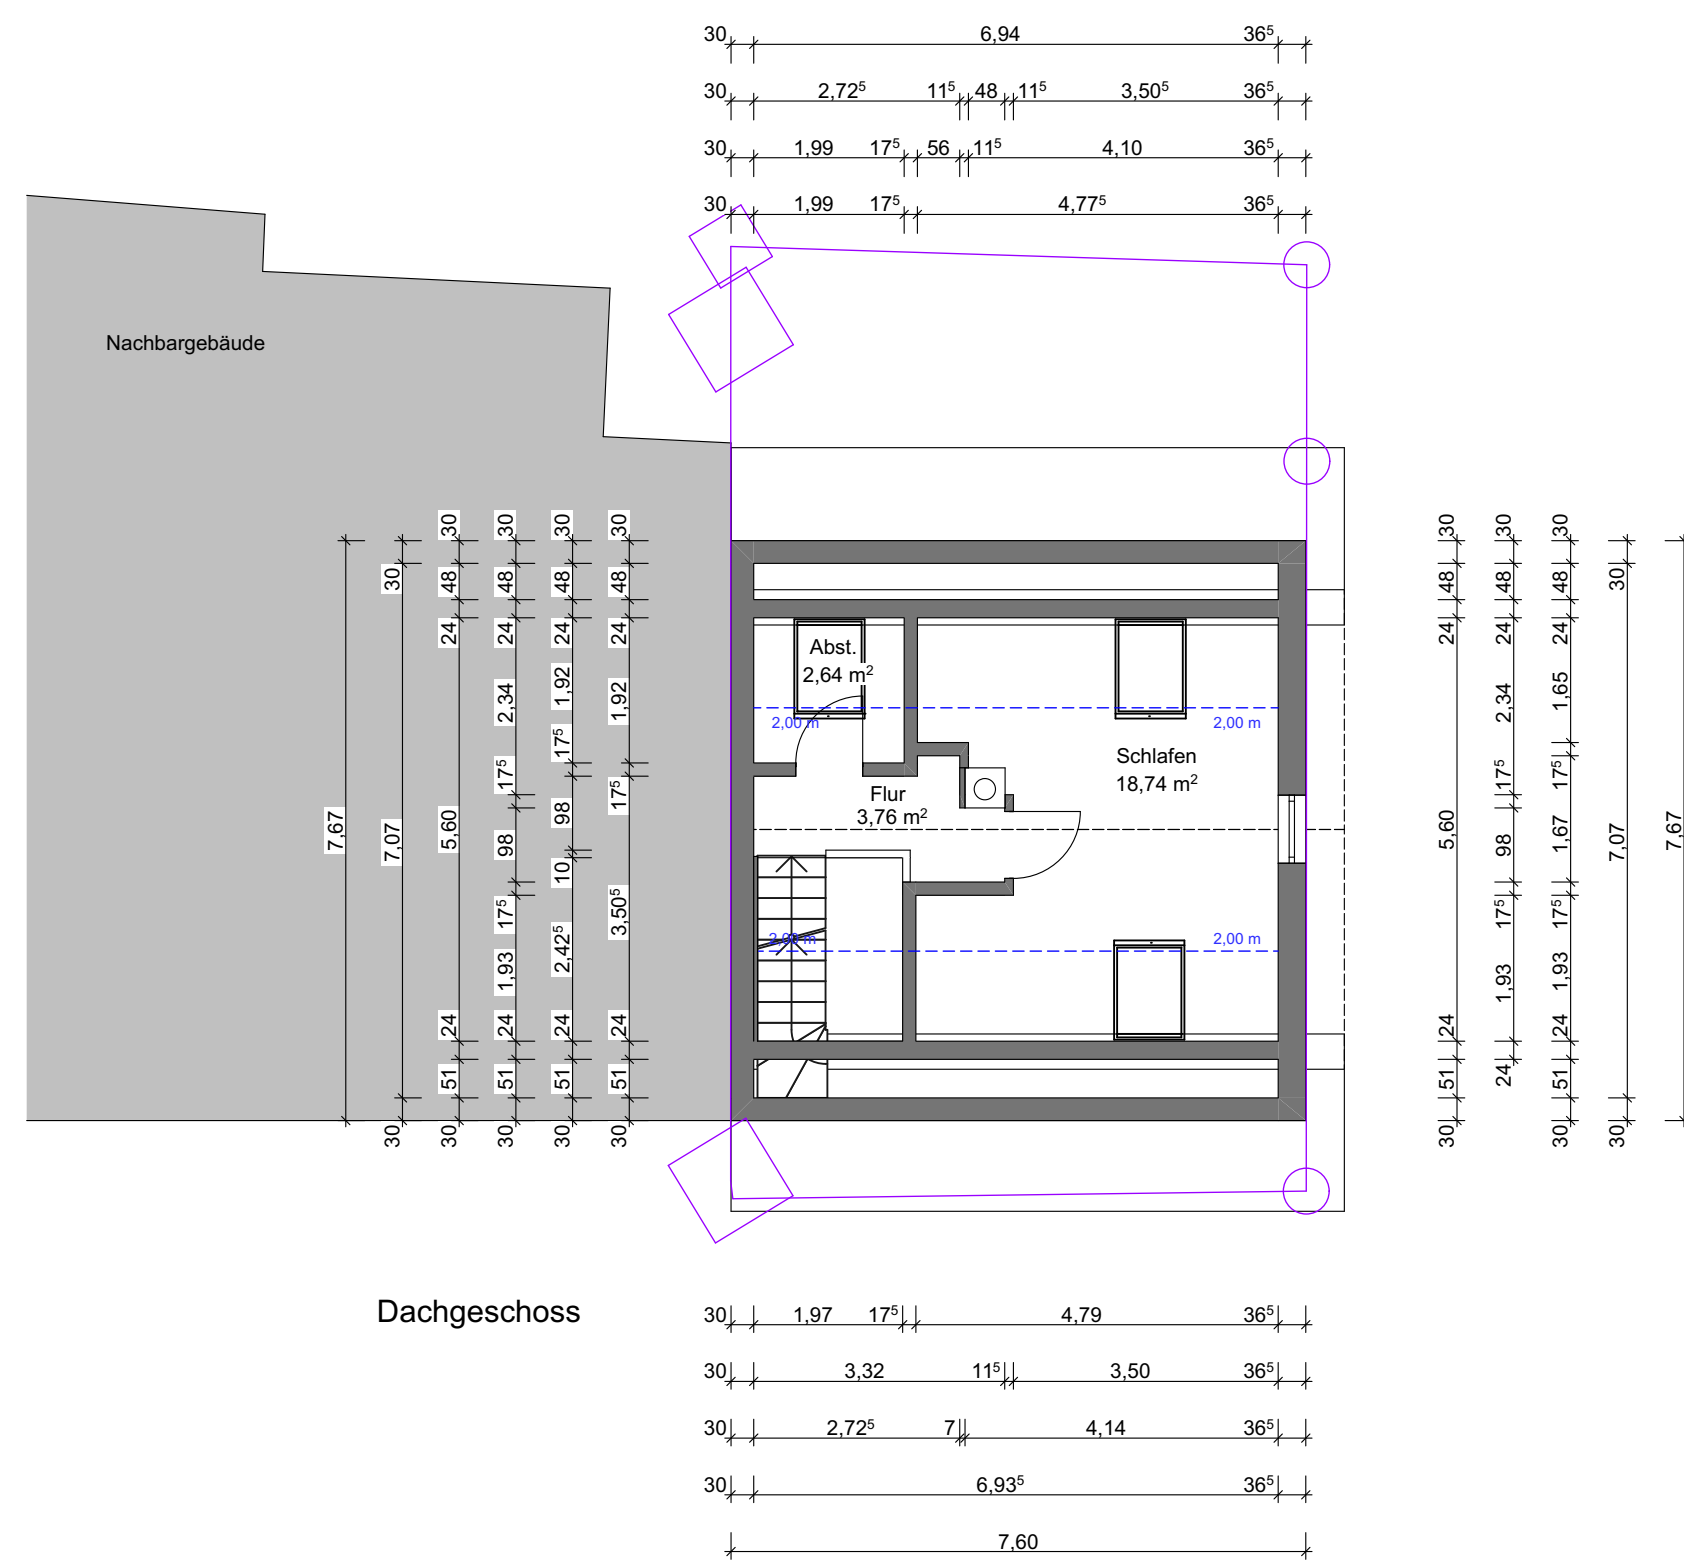
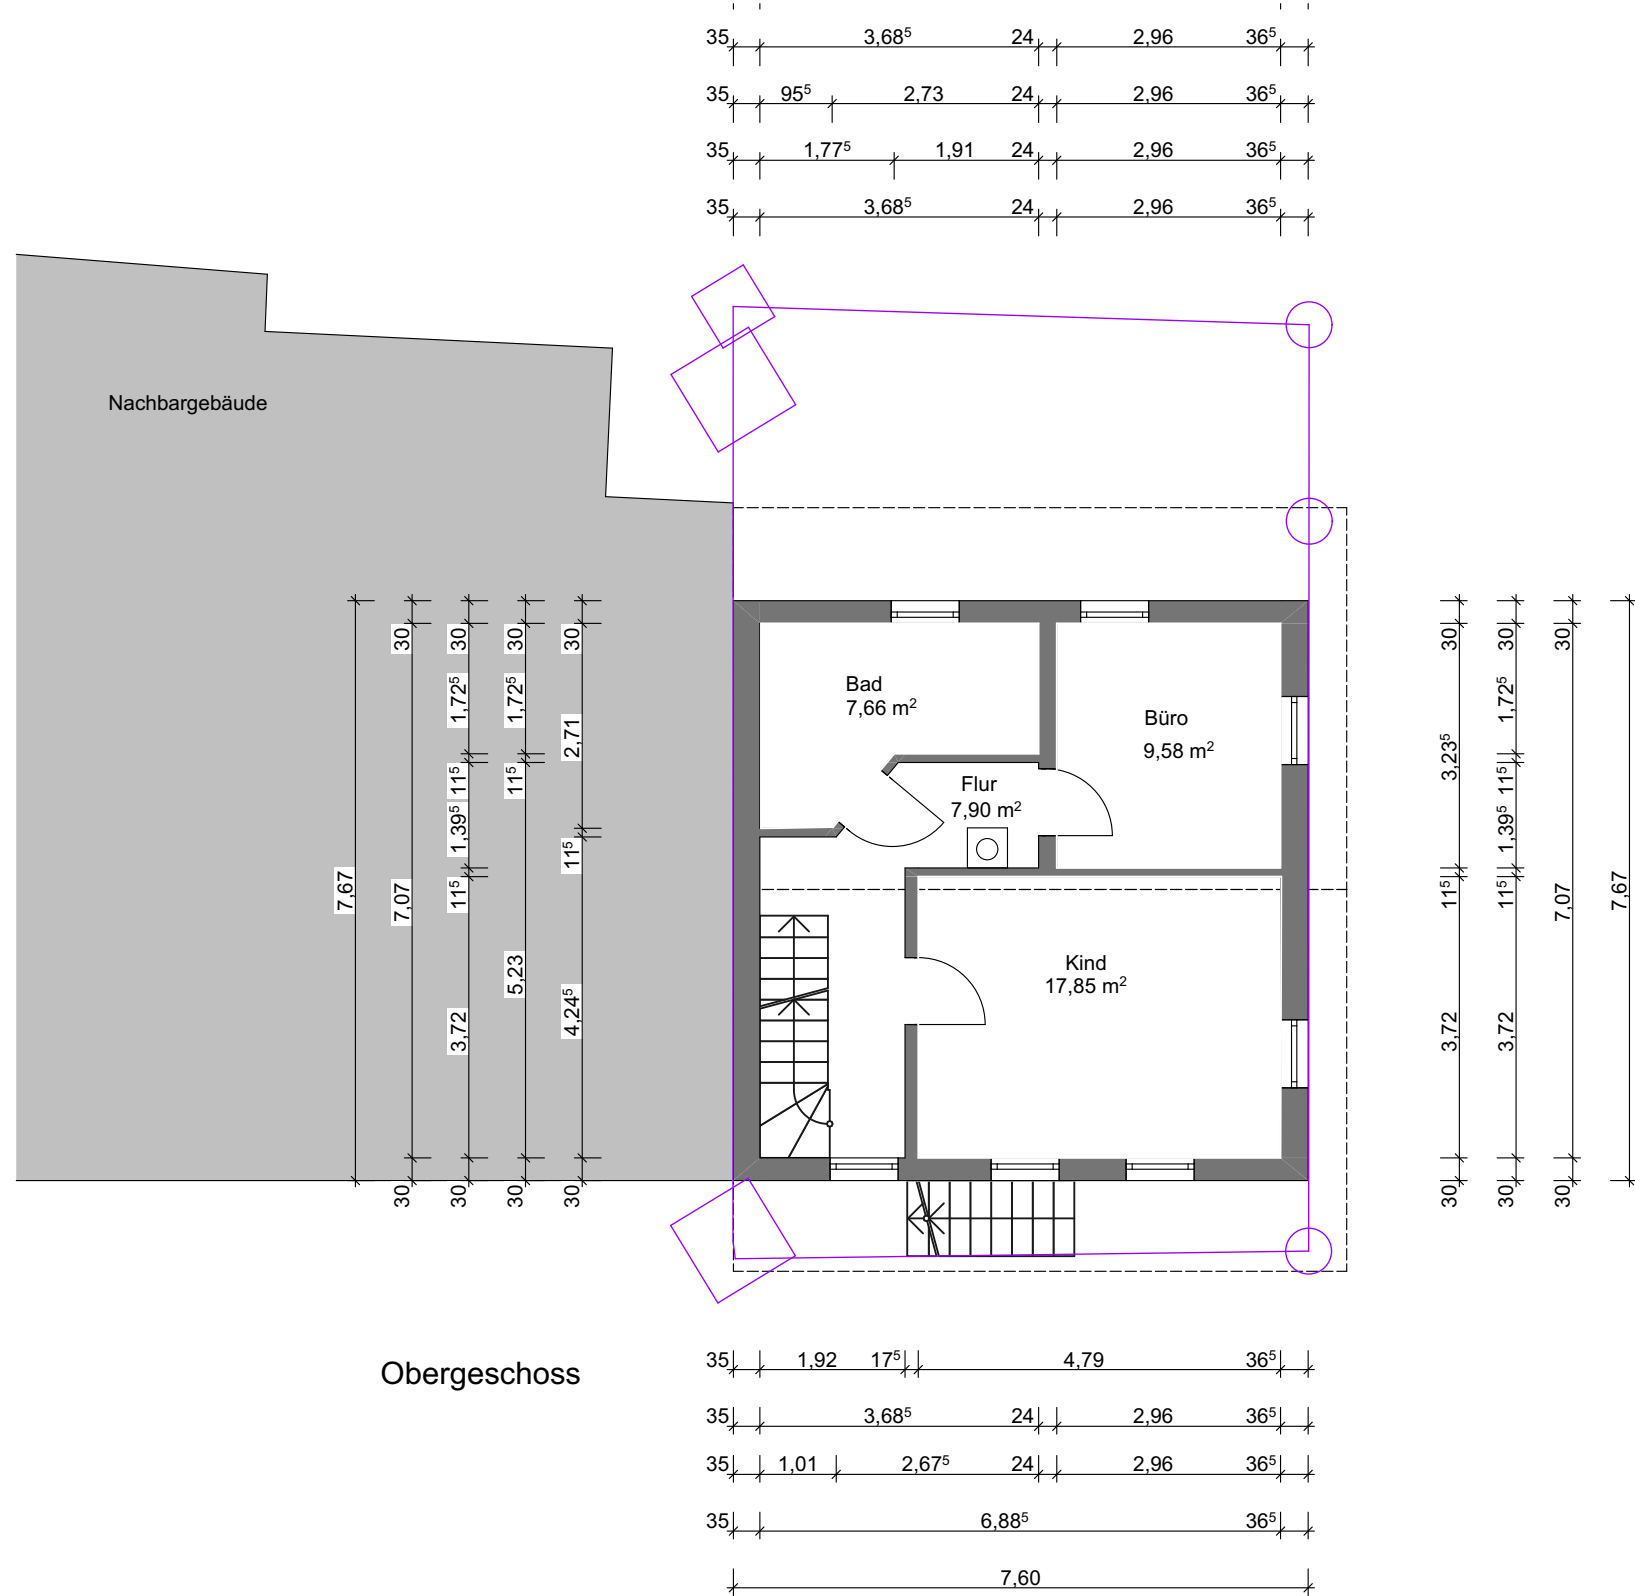
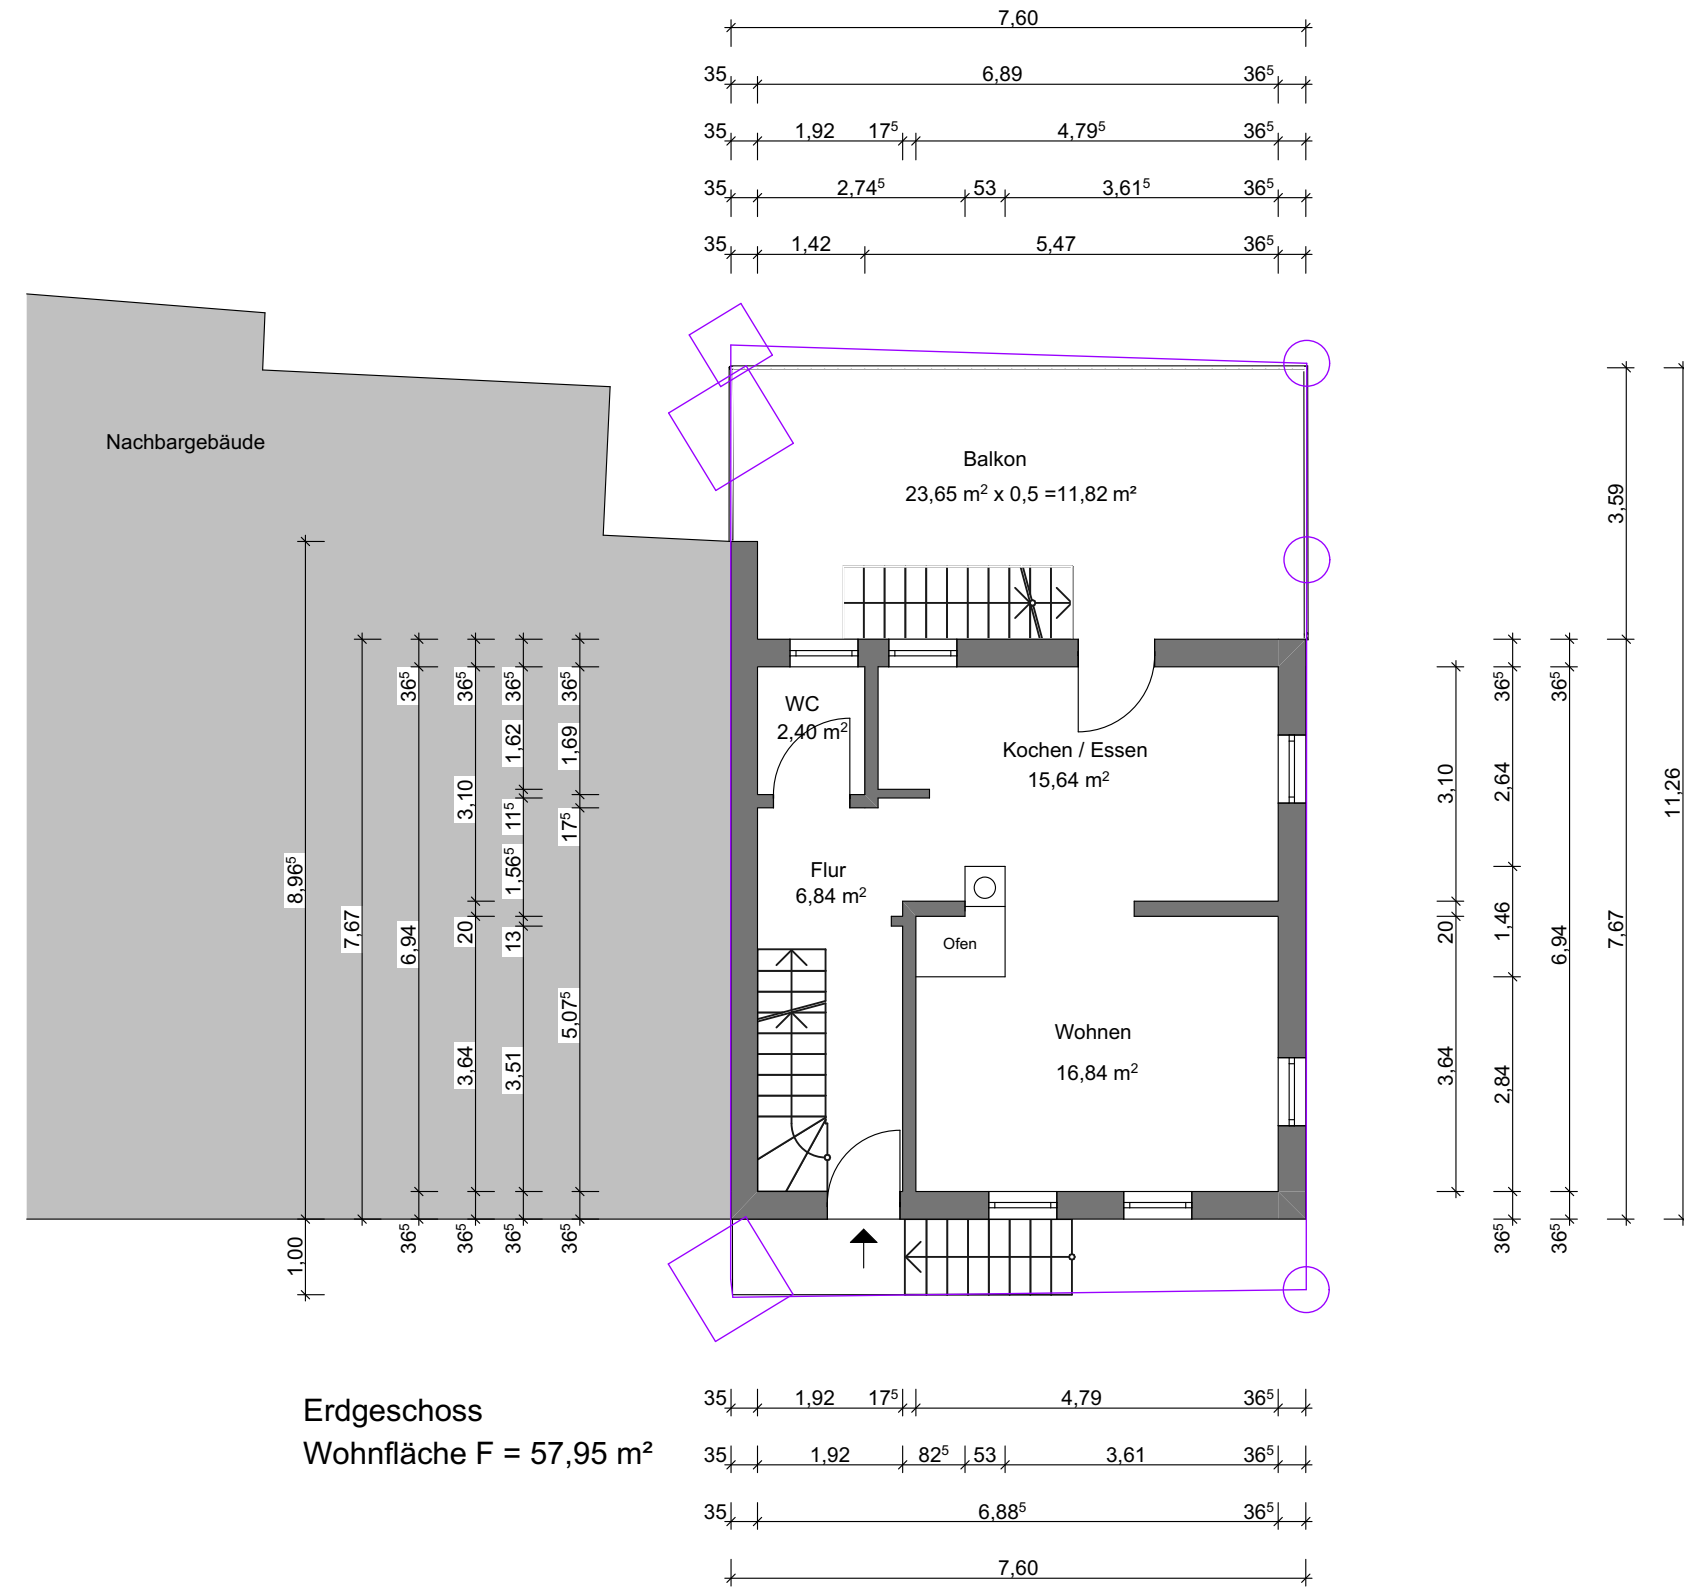


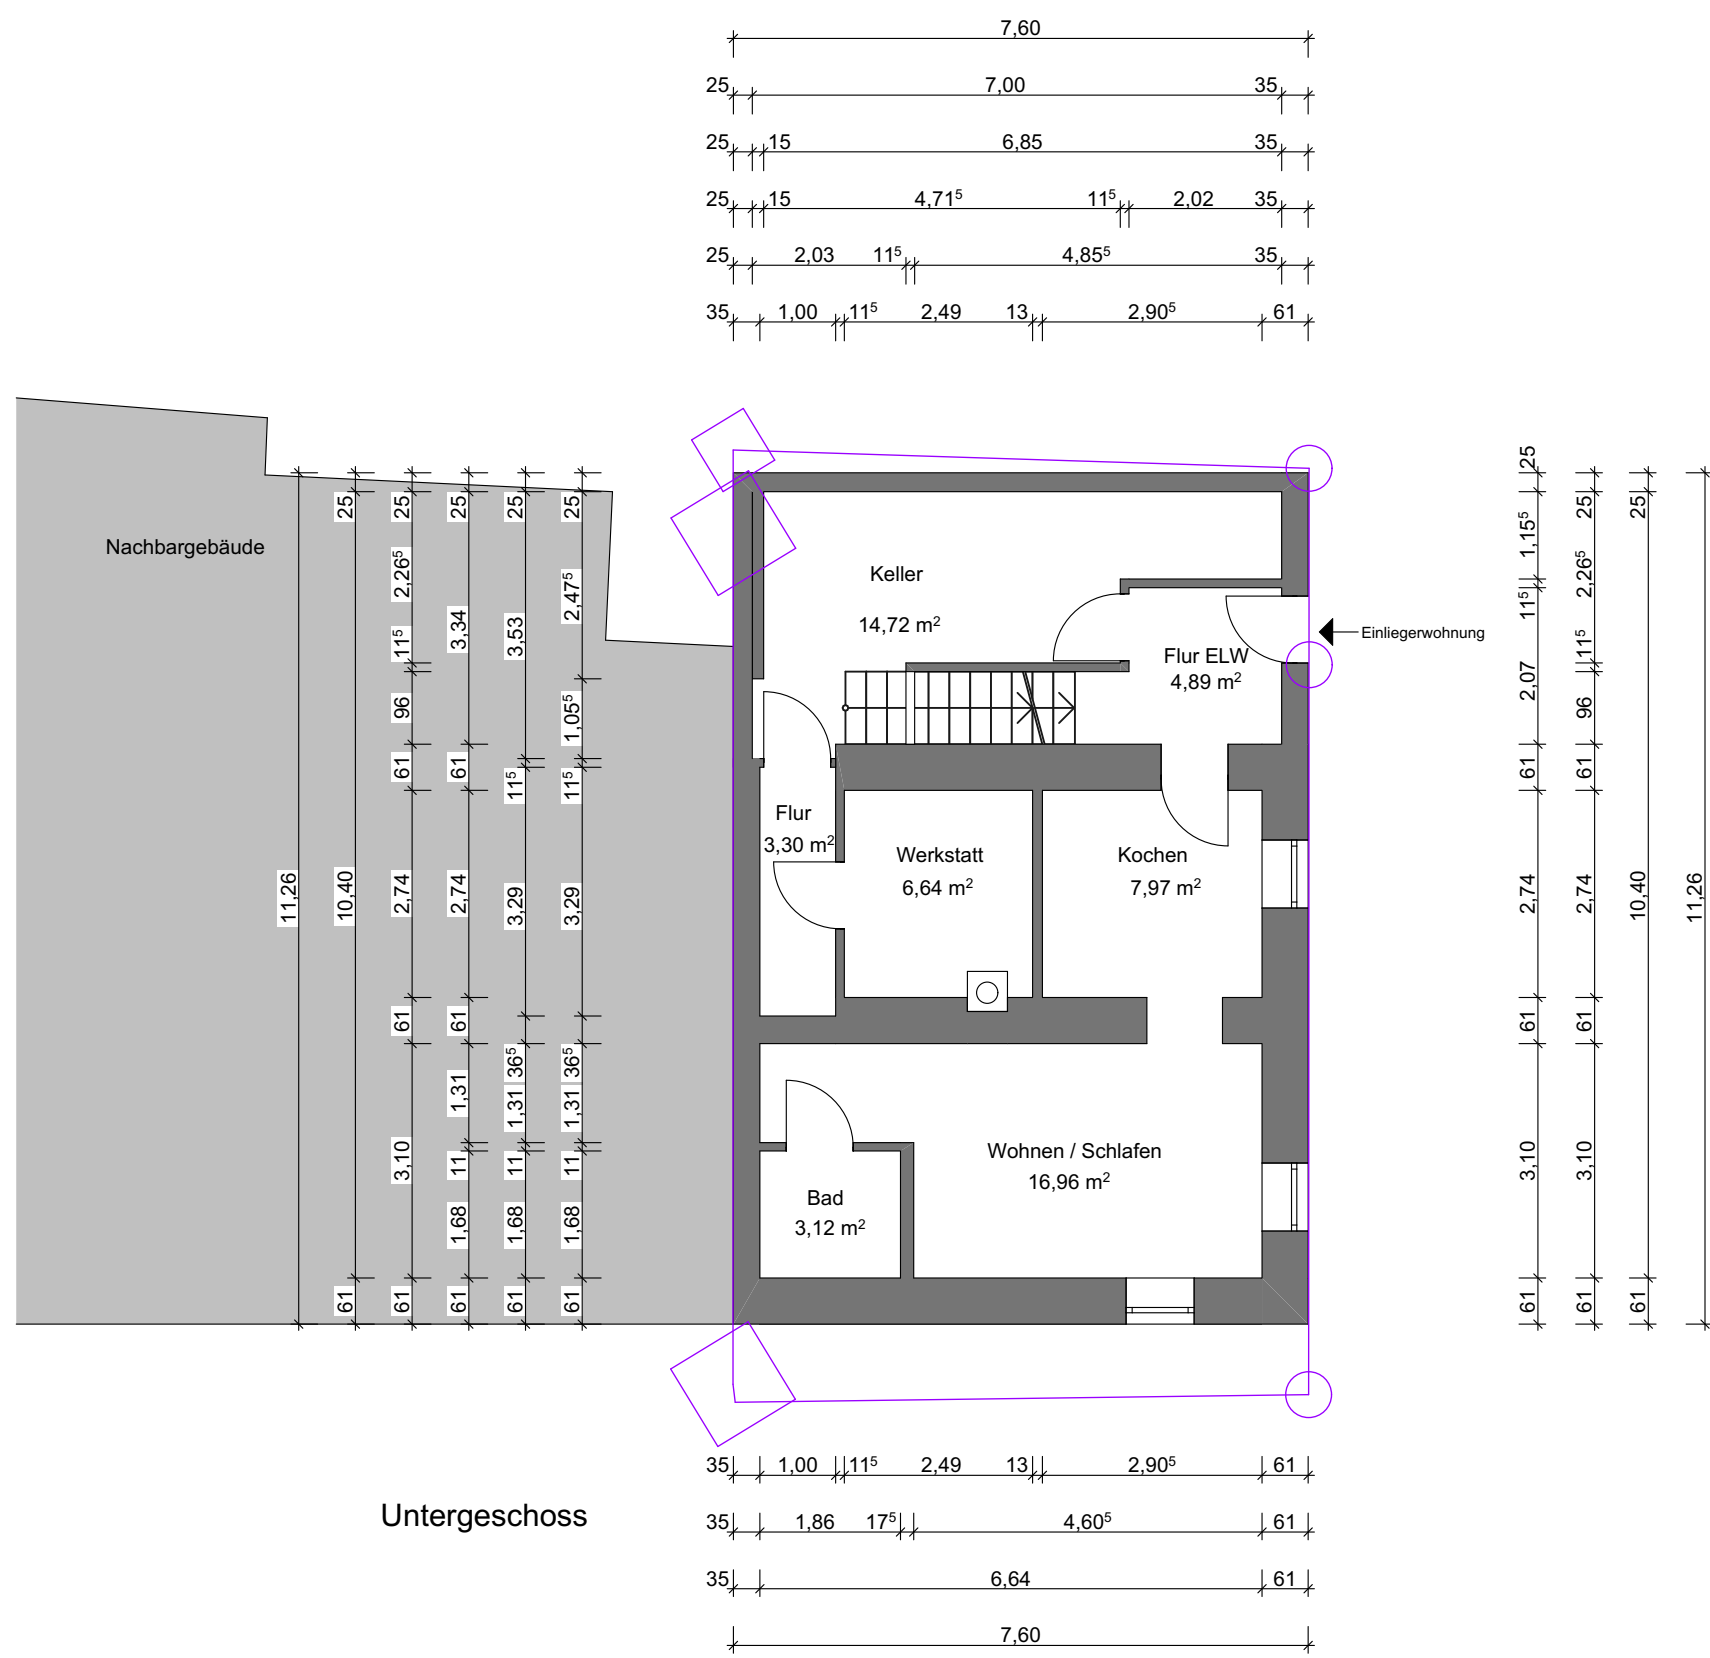

Nutzfläche	
UG:	24,66 m²
Nutzfläche gesamt:	24,66 m²

Wohnfläche	
UG:	35,94 m²
EG:	53,54 m²
OG:	42,99 m²
DG:	25,14 m²
- abzgl. 3% Putz	157,61 m²
Wohnfläche gesamt:	152,88 m²

Bauvorhaben:
Aufnahme Bestandsgebäude

Bauherr:
Karin und Jan-Eric Bunkowsky
Untertalstr. 20
79263 Simonswald

Bauort:
79263 Simonswald
Untertalstr. 20
Flst. 188

Bestandsplanung:
B-01

Grundrisse

M=1:100

04.08.2025
Entwurfsverfasser

INGENIEURBÜRO
schultis
PLANUNG | STATIK | BAULEITUNG

Ingenieurbüro Schultis GmbH & Co. KG
Teller Str. 1
79215 Elzach
Entwurfsverfasser EV 1943
Ingenieurkammer Baden-Württemberg

