


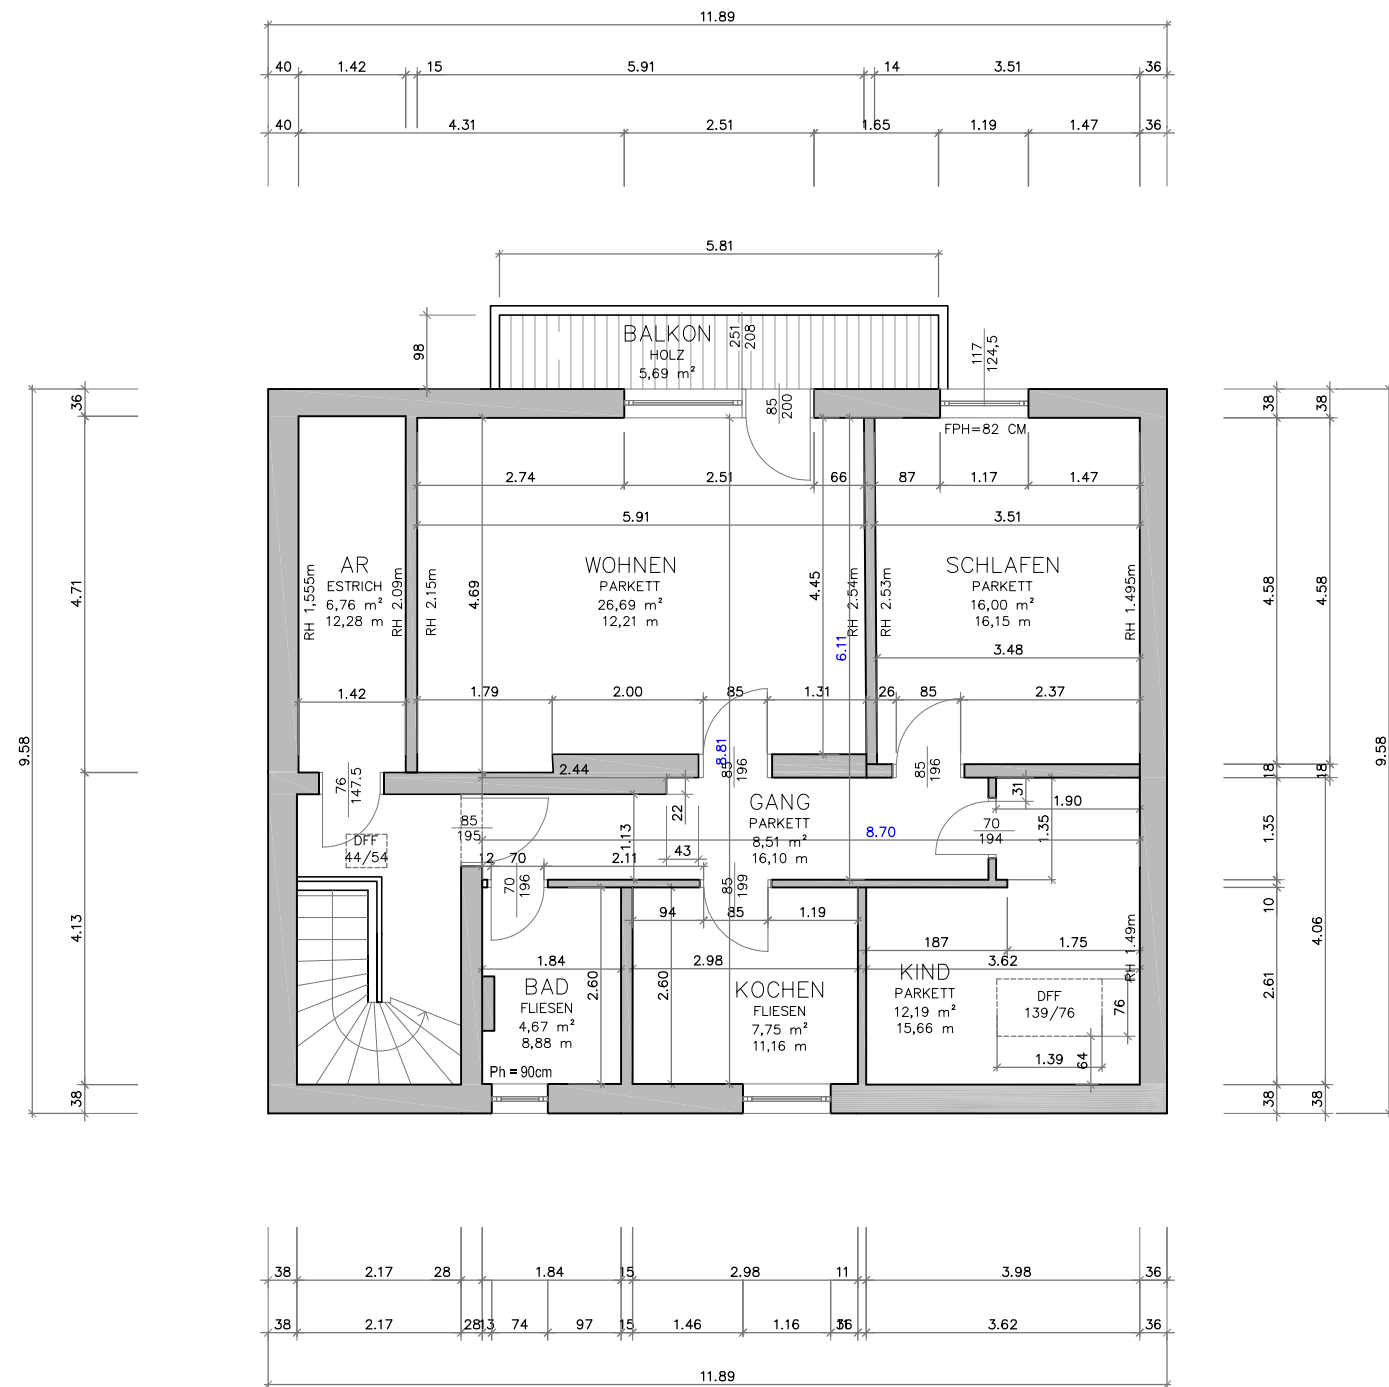

PROJEKT
BESTANDSPLANUNG
KENDLERSTRASSE 51, 5020 SALZBURG

PLANINHALT
**GRUNDRISS
BESTANDSPLAN DACHGESCHOSS**
KENDLERSTRASSE 51, 5020 SALZBURG

PROJEKT
KENDLERSTRASSE 51
5020 SALZBURG

PLANVERFASSER
Baukomplettservice und Projektmanagement
Bmstr. Ing. Michael Gebetshammer
Kendlerstraße 59
5020 Salzburg
Tel.: 0662 / 83 08 47
Fax: 0662 / 83 08 47-12
office@bp-salzburg.at
www.bp-salzburg.at

MASSSTAB
**1 : 100
A3**

ERSTELLT
05.11.2025
GEZ: DORIGO

PLAN-NR.
E_04

- LEGENDE
- BESTAND
 - ABBRUCH
 - HOLZ
 - BETON
 - NEU
 - DÄMMUNG HART