




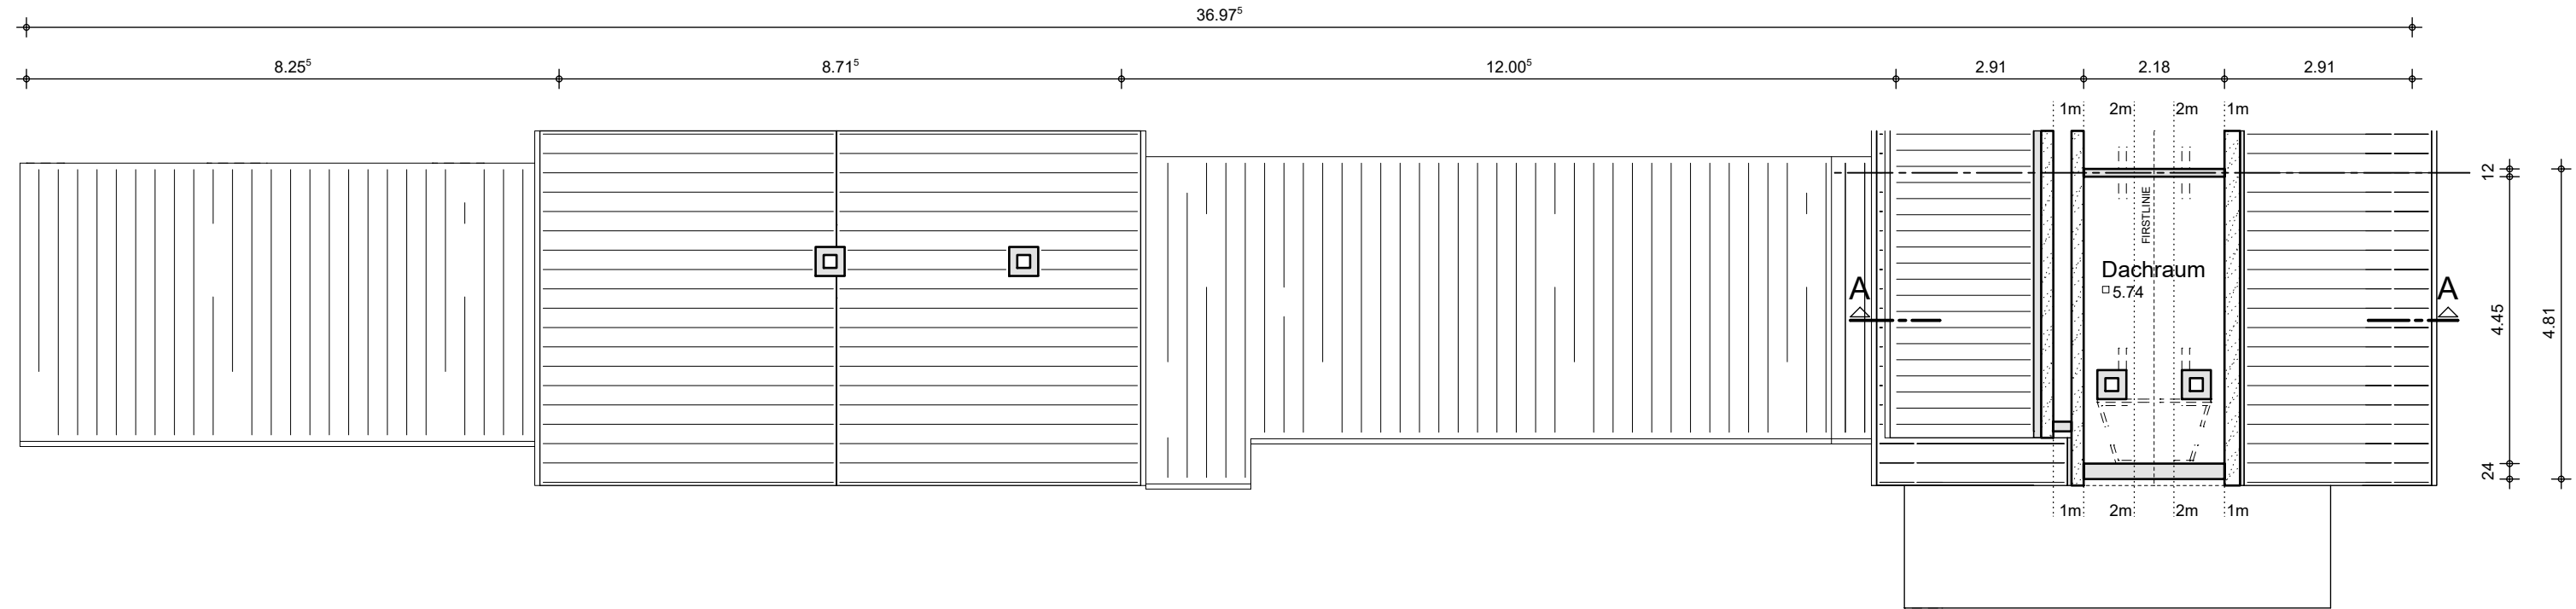


DACHGESCHOSS-S

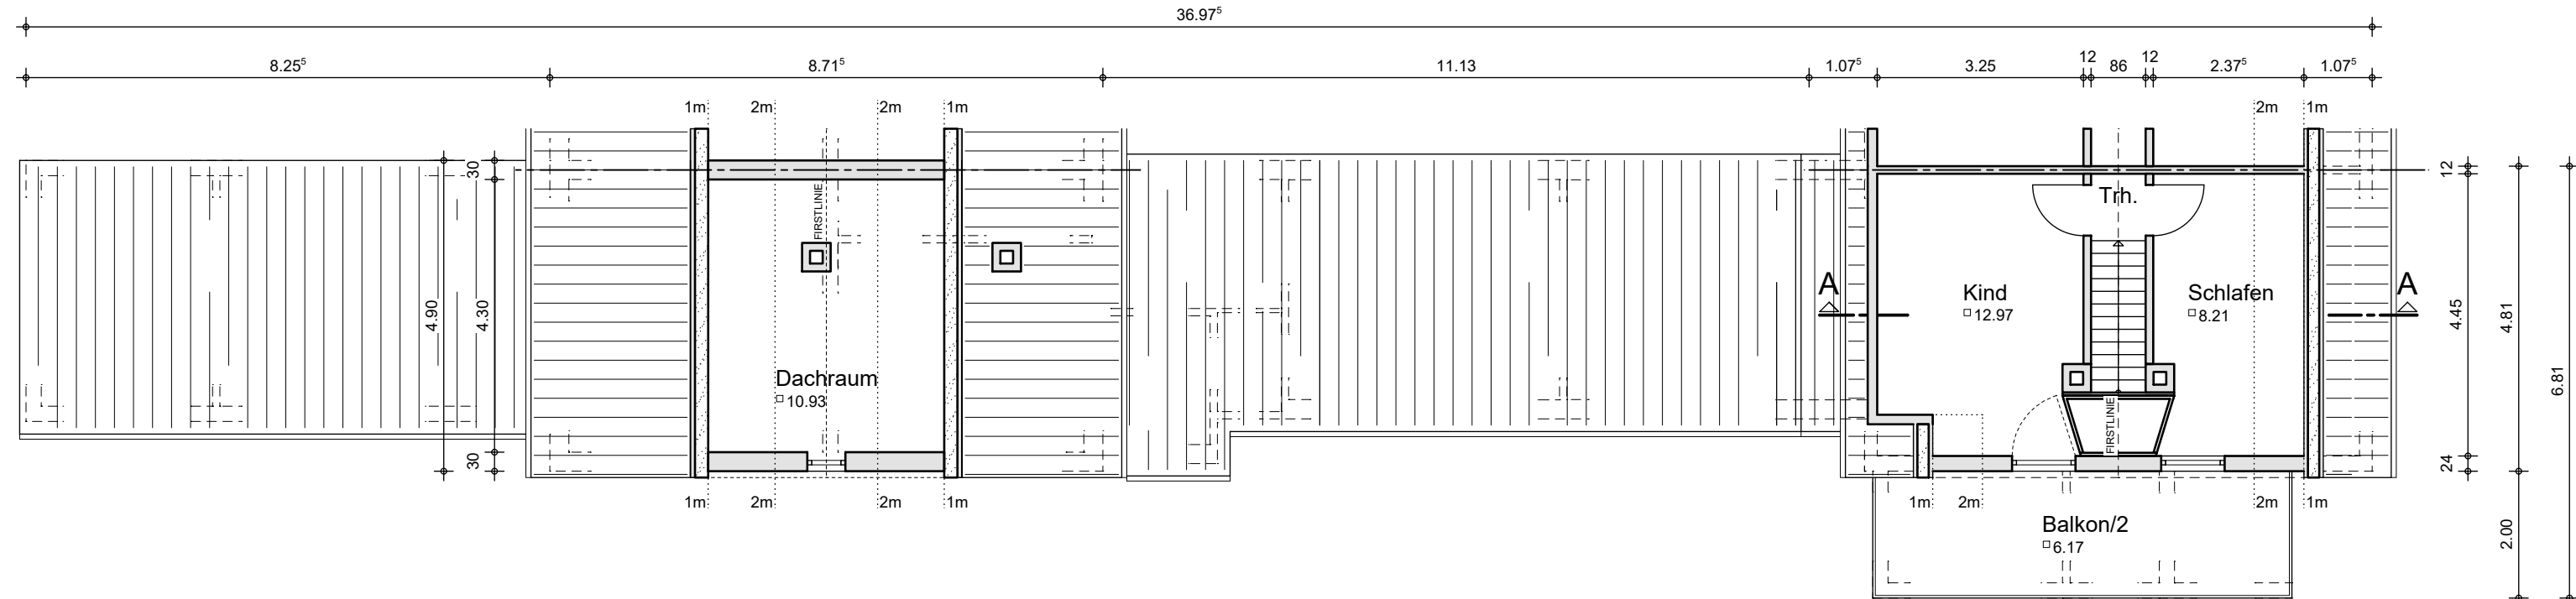



DACHGESCHOSS

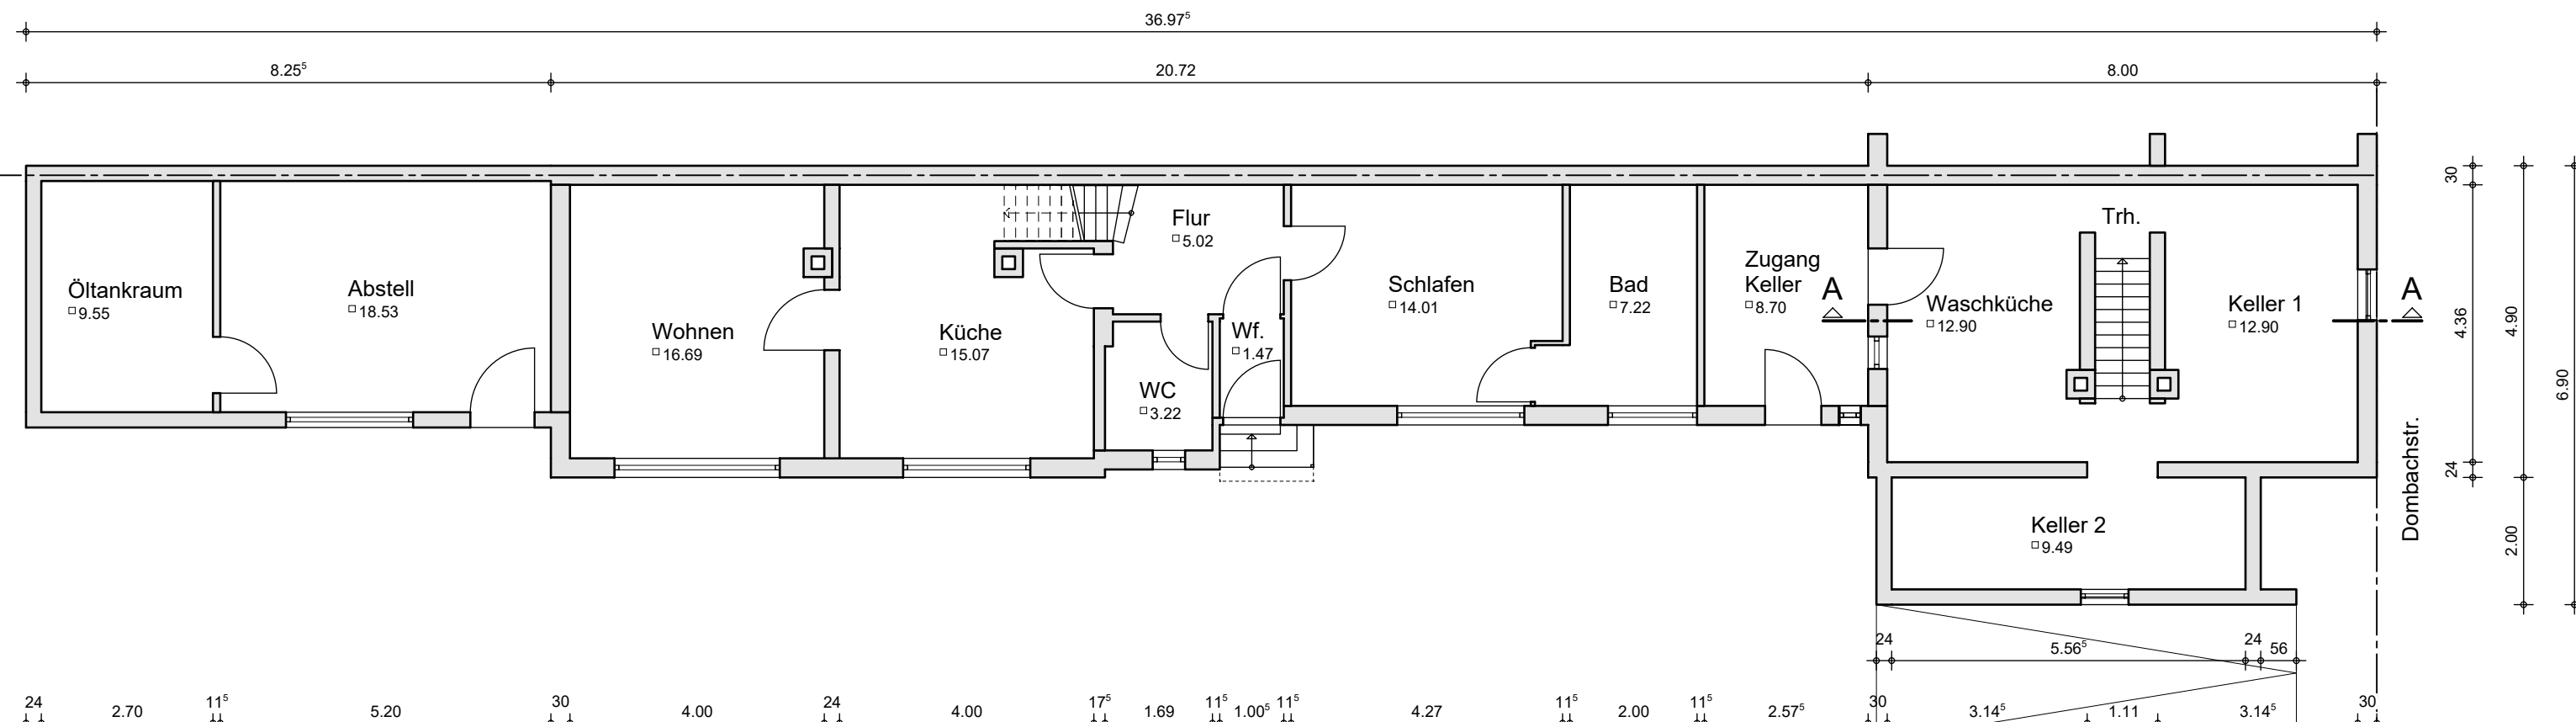

KELLERGESCHOß

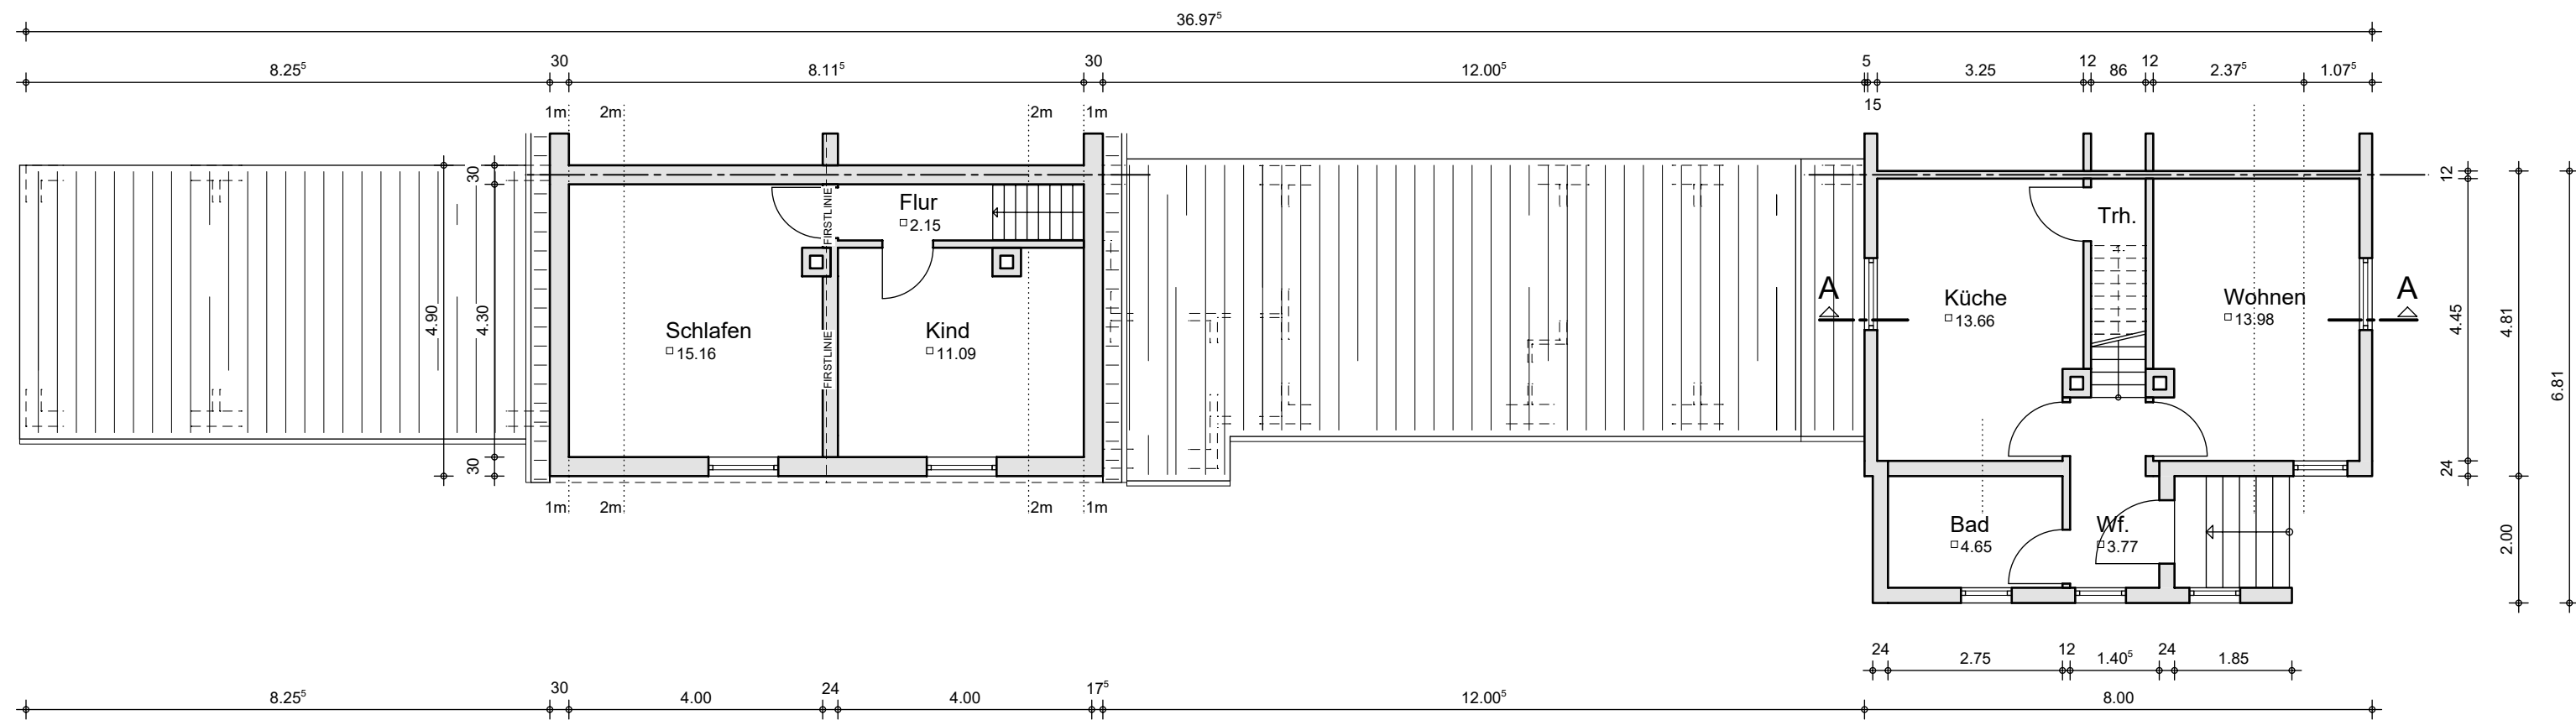

ERDGESCHOß

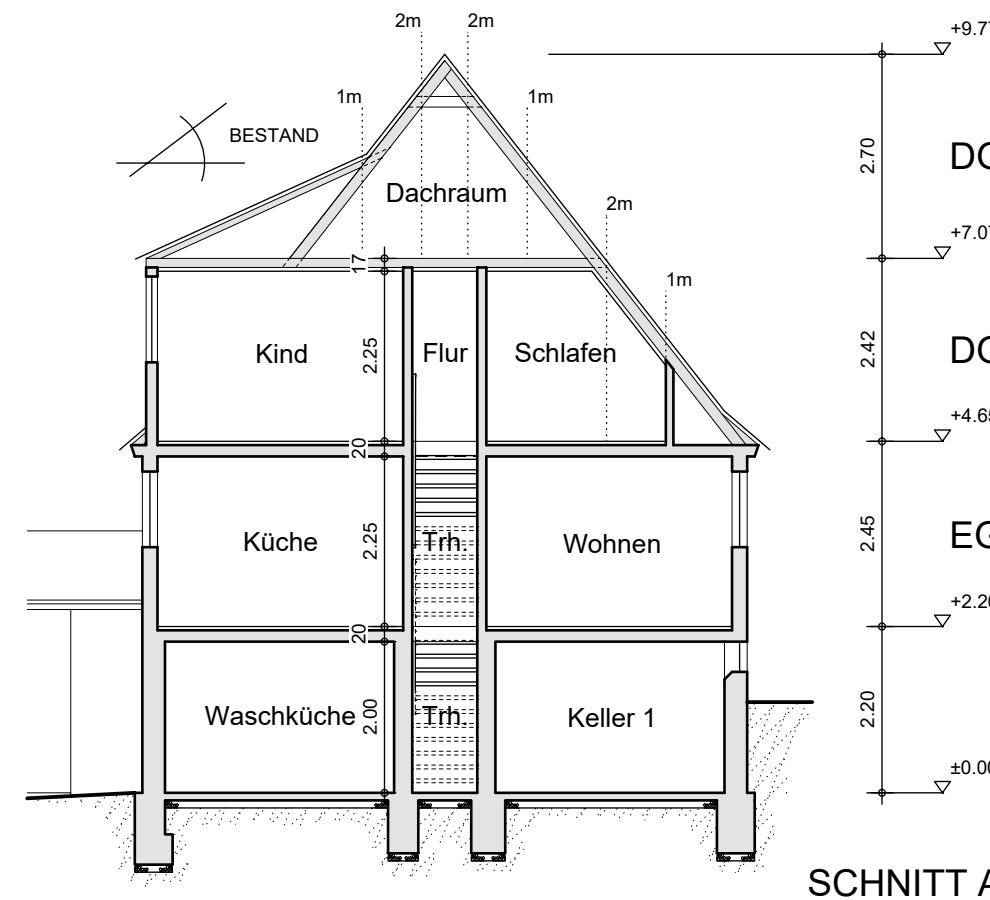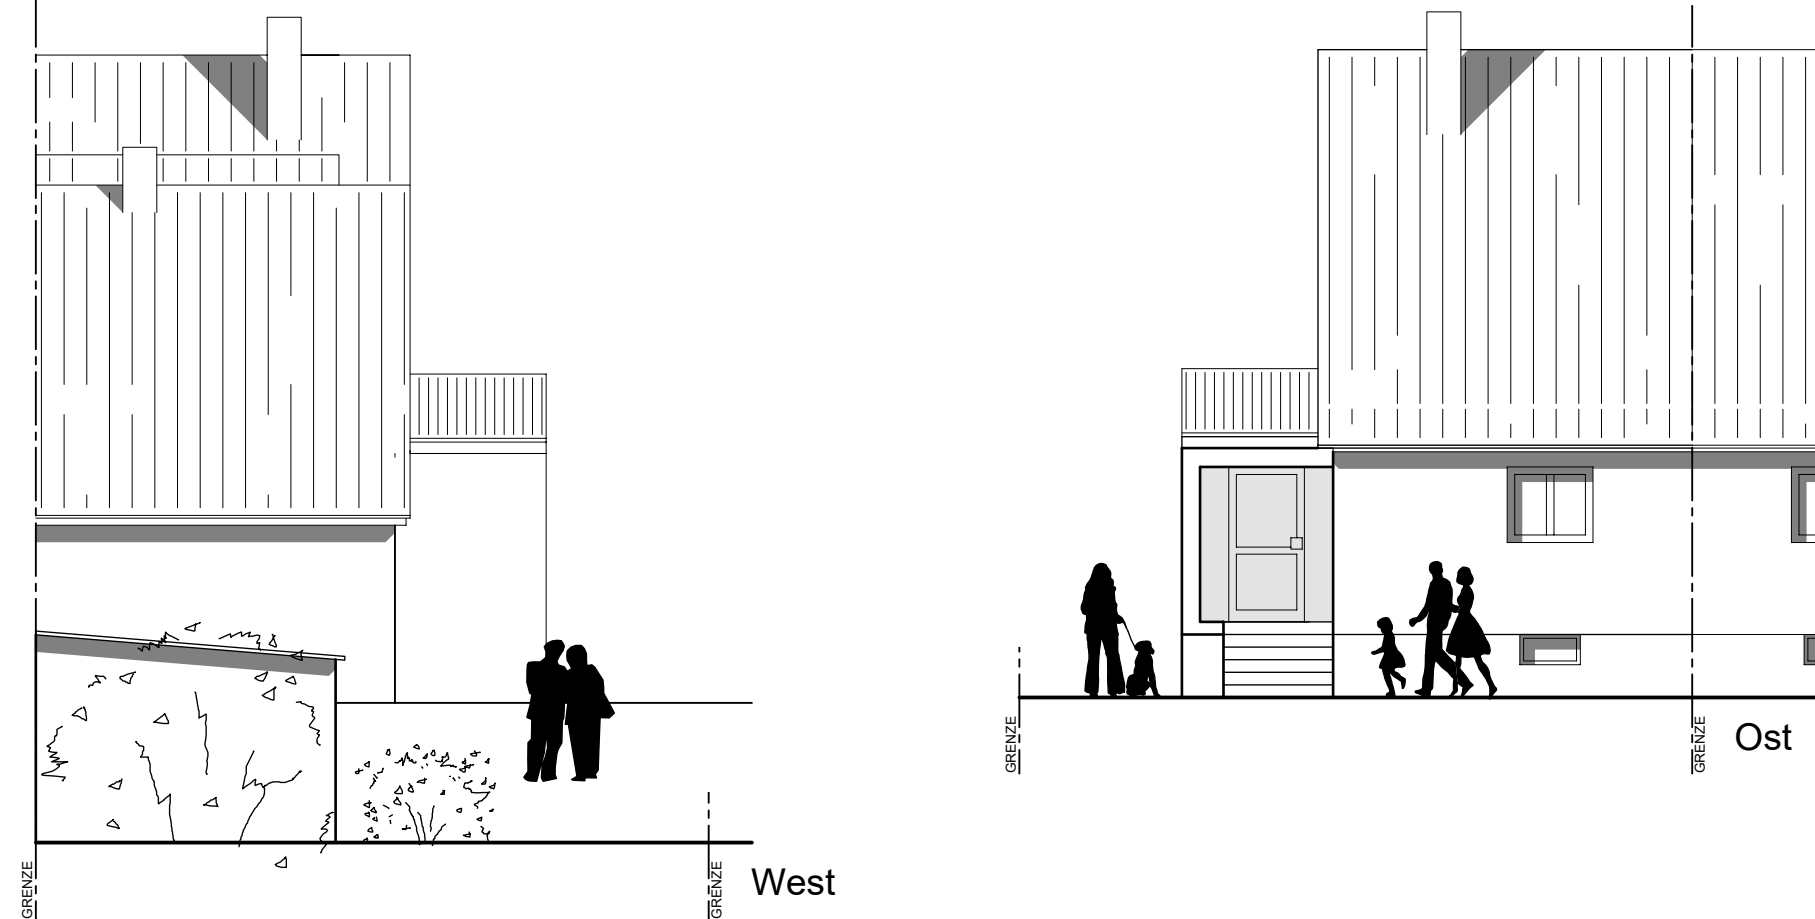

Schnitt A

KOLB-ARCHITEKTEN

BESTANDSPLAN

Plan wurde gem. DIN 18020 erstellt
Maße sind am Bau zu prüfen
Höhenbezug: lokal

Oppelt, Dombachstr. 68, Ansbach

Bestandsplan

0659 24.10.25 1:100

1

H/B = 540 / 1000 (0.54m²)