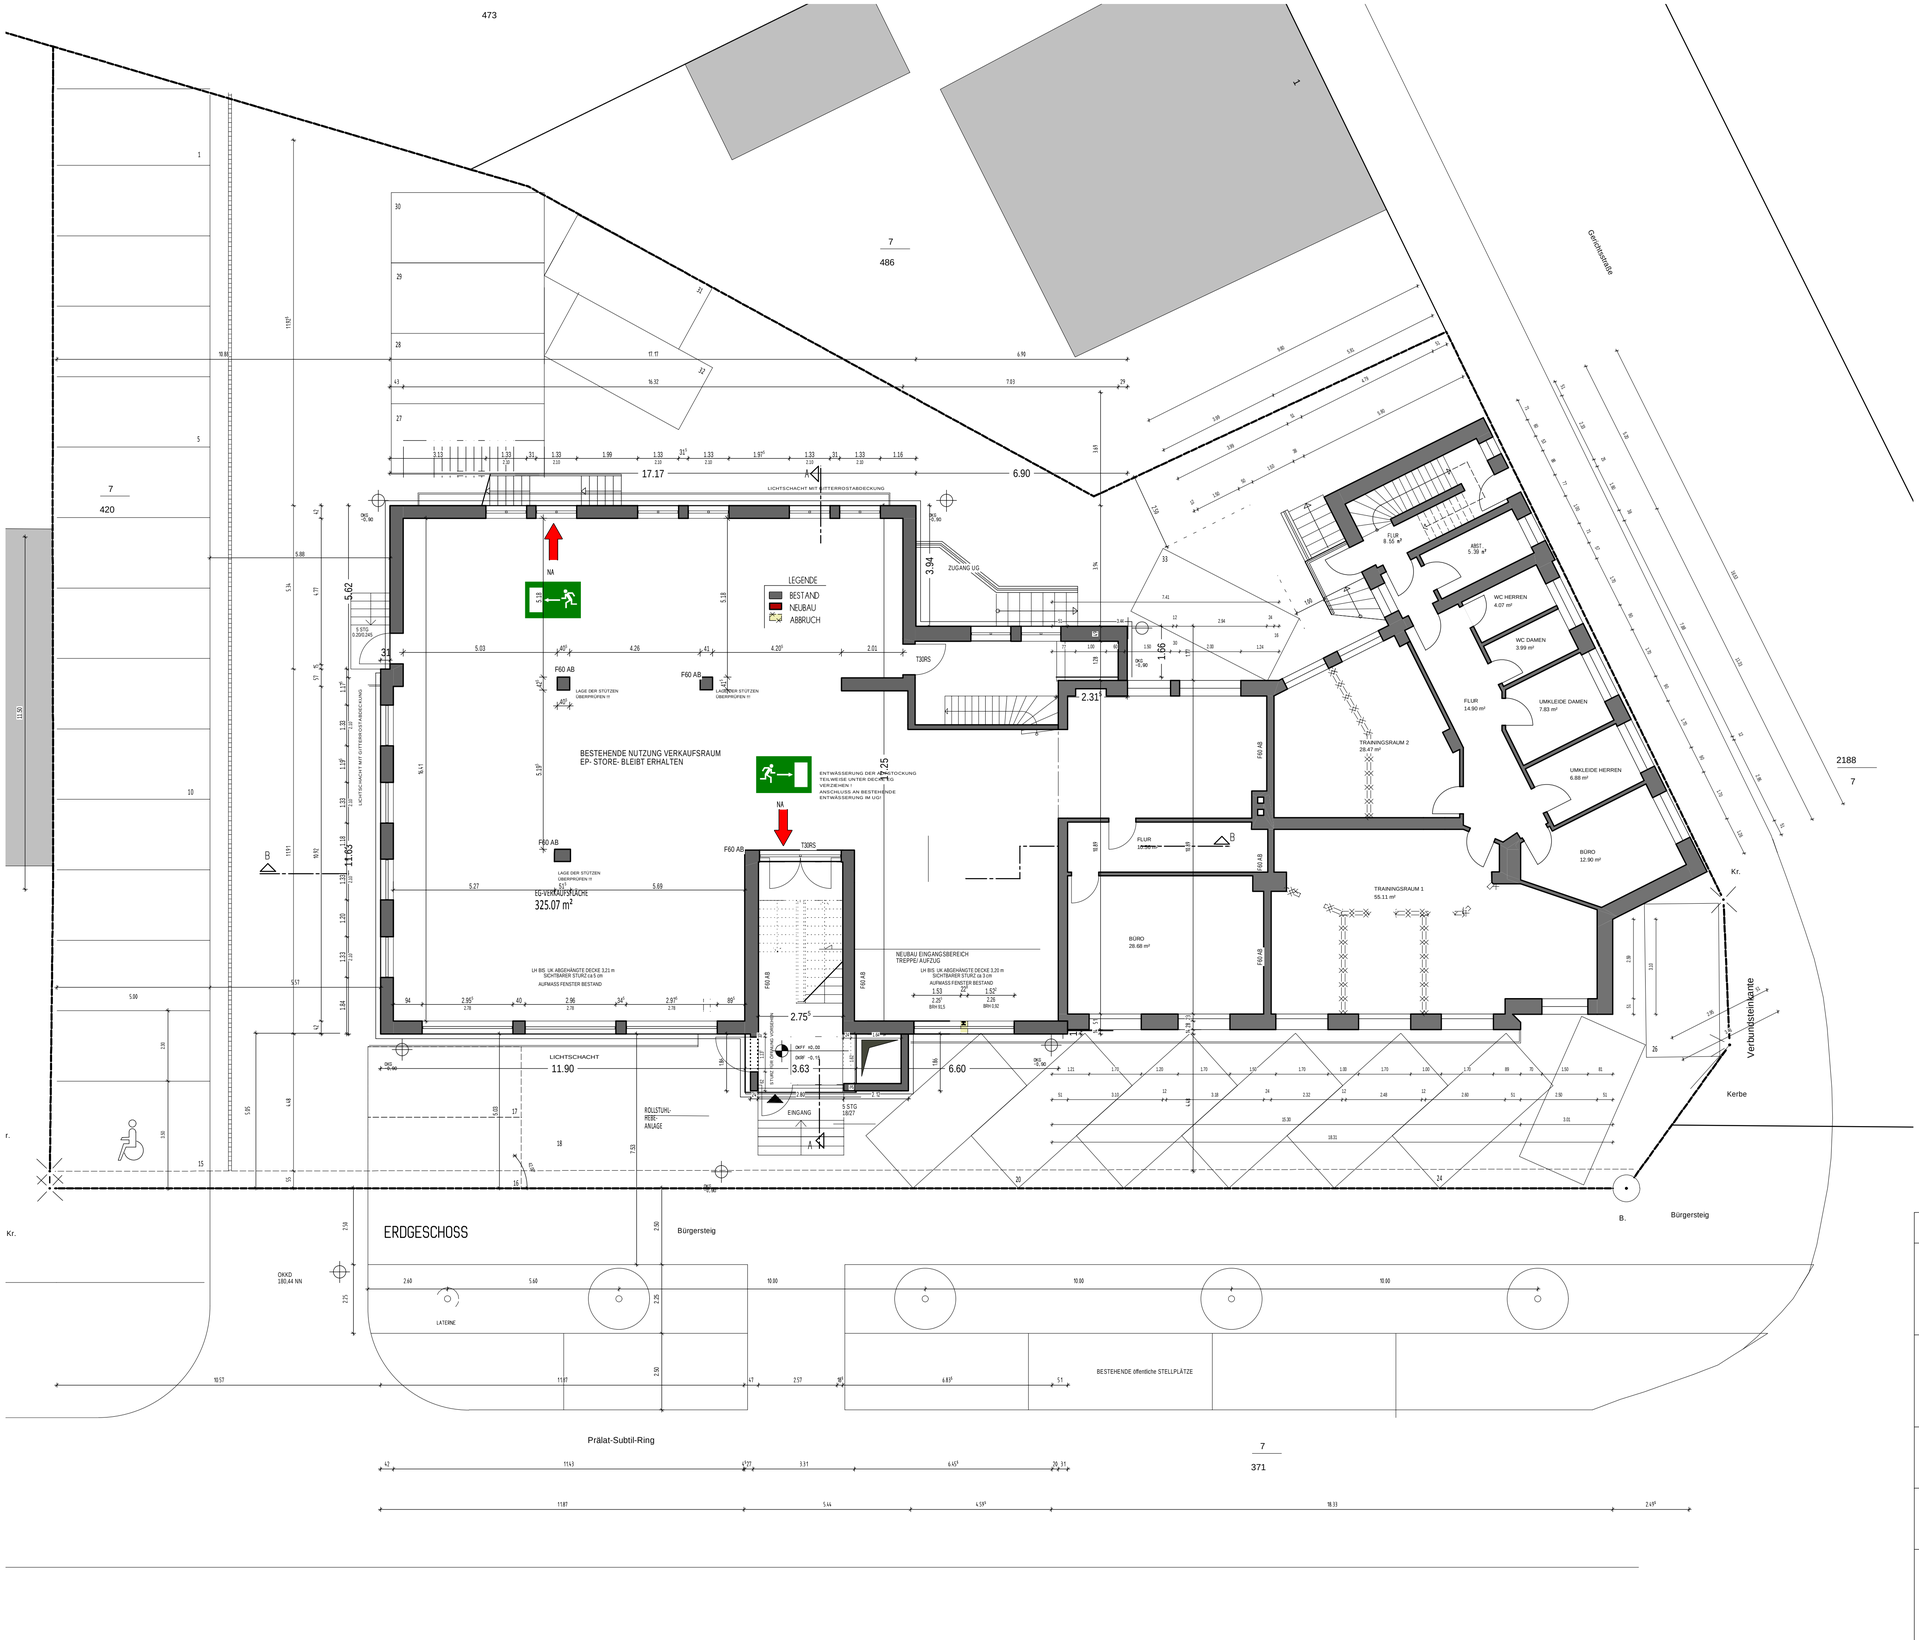

BESTANDSPLAN

Projekt:
Aufstockung eines bestehenden eingeschossigen Gebäudes durch Büro- und Wohnetagen

Bauherr/in:
WAW GbR
vertreten durch Herrn Peter Weiter
Prälat-Subtil-Ring 12
D - 66740 Saarlouis

Baustelle:
Prälat-Subtil-Ring 12
D - 66740 Saarlouis

BECKER ARCHITEKT AKS + OAI
ARCHITEKTURBÜRO THOMAS BECKER
Theodor-Heuss-Allee 182| D-66740 Saarlouis
info@ab-tb.eu www.ab-tb.eu

KEIN AUSFÜHRUNGSPLAN!

Projekt-Nr.: 047	Plan-Nr.:	BE-002	Datum: 05.08.2015
	Index:	-	Bearb.: Max Schäfer

Planinhalt / Maßstab:
Grundriss Erdgeschoss / 1:100

Bauherr:
Peter Weiter

Entwurfsverfasser:
Thomas Becker