ÖHNUNG ERDGESCHOSS
RECHTS

BESTANDSPLAN

EINER WOHNUNG IN EINEM MEHRFAM.-WOHNHAUS

IN 35619 BRAUNFELS, NEWBURY STRASSE 6A

EIGENTÜMER: A. HÜBNER, AM BURGFRIEDEN 2A

35619 BRAUNFELS

PLANVERFASSER: HARRI H O L Z

WALDSTR. 3, 325619 BRAUNFELS

PLAN: GRUNDRISS - ERDGESCHOSS

MASSTAB: 1 : 100

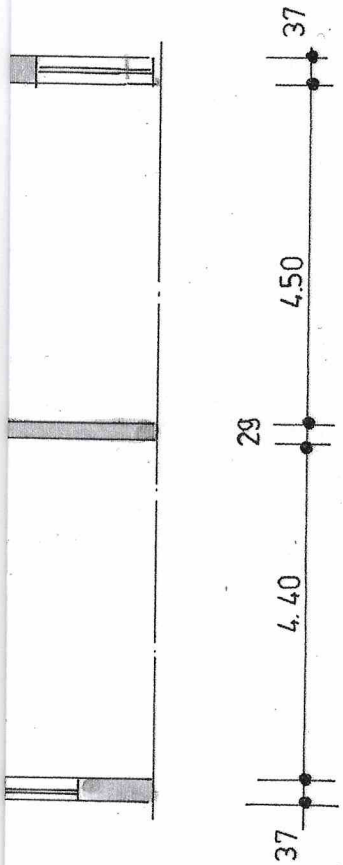

ERDGESCHOSS
M. 1 : 100