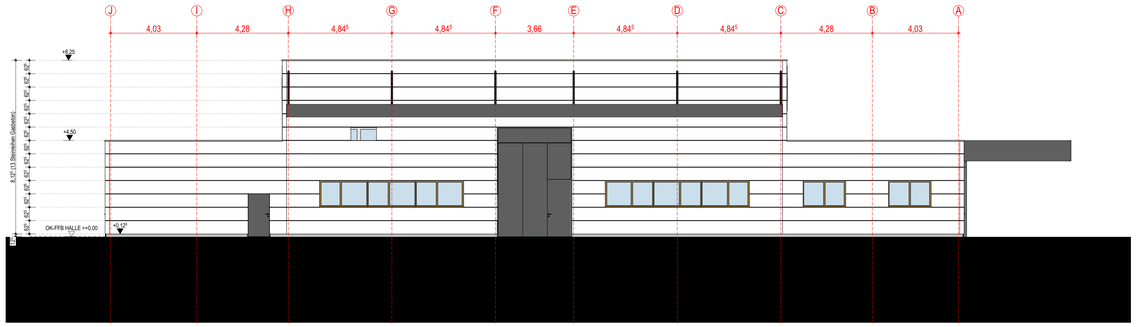

OST Ansicht Osten 1:100

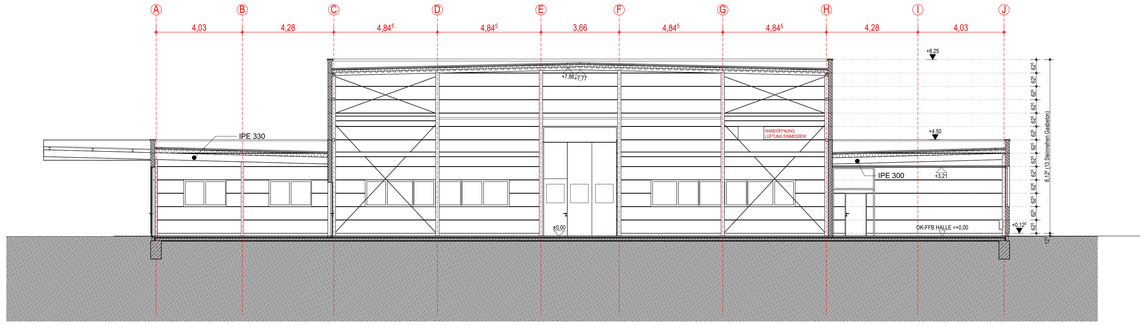

S-02 Schnitt 02-02 1:100

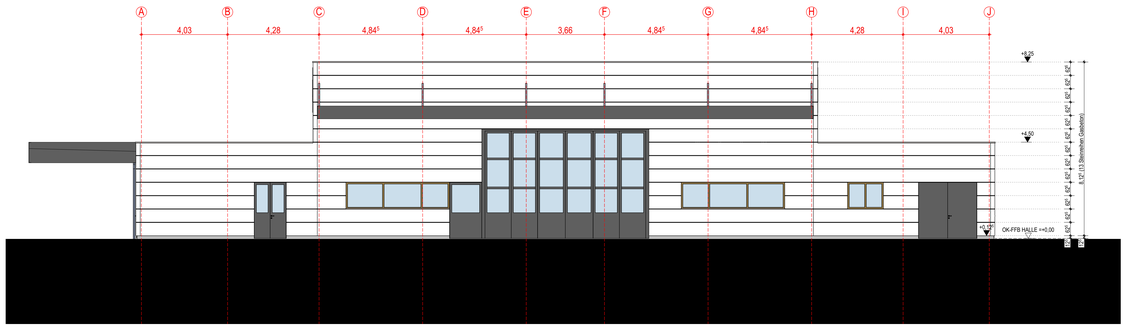

WEST Ansicht Westen 1:100

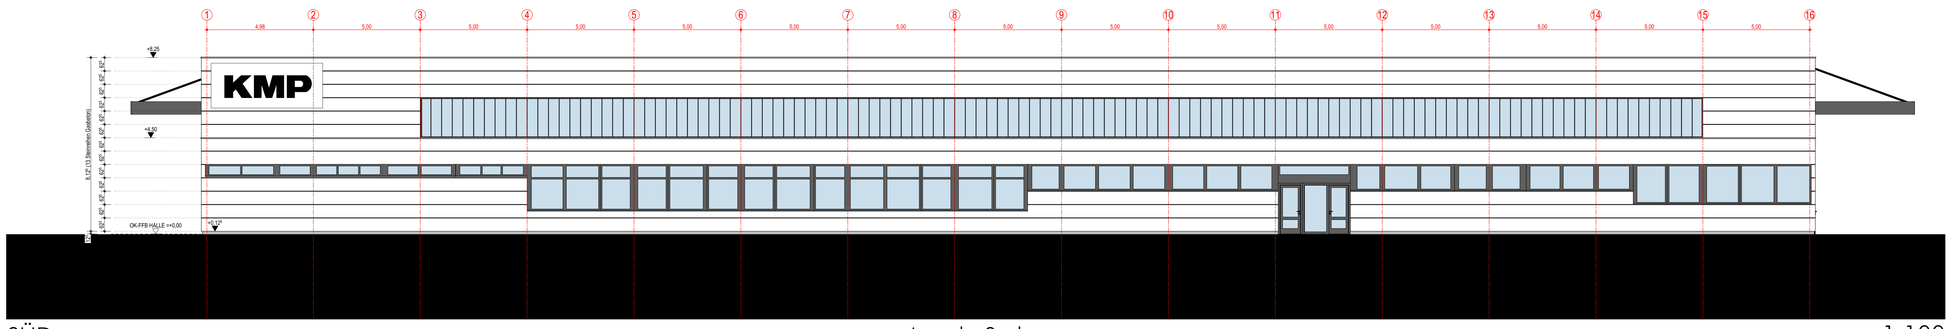

SÜD Ansicht Süden 1:100

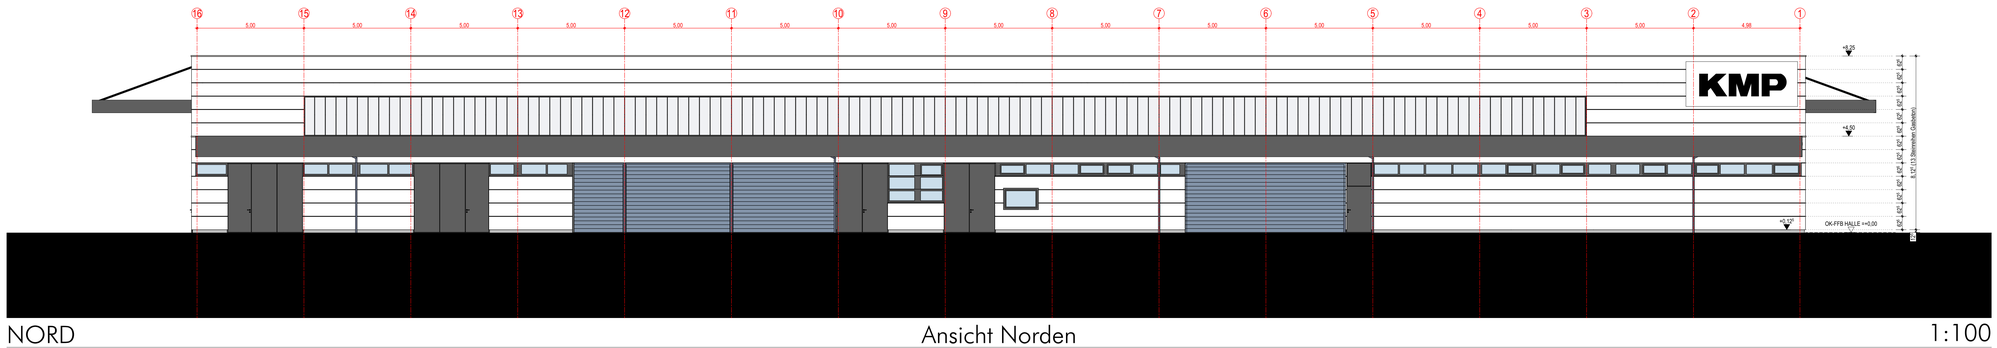

NORD Ansicht Norden 1:100

BAUVORHABEN:

FA. KMP - EHEMALIGE STAHLBAUHALLE IN EGGENFELDEN

PROJEKT NR.

PLAN NR. **B.03** Index

BAUHERR:
FIRMA KMP AG

PFARRER-FINDL-STRASSE 40
84307 EGGENFELDEN
Tel: 08721-773-0

GES.

ARCHITEKT:
ALFONS LENGDOBLER
DIPL. ING. (UNIV.) ARCHITEKT

BAHNHOFSTRASSE 10
84347 PFARRKIRCHEN
Tel: 08561-3368
Fax: 08561-5216
E-Mail: alengdobler@t-online.de

GES.

PLANINHALT:
Bestandsplan Schnitt S-02, Ansichten

MAßSTAB

DATUM

GEZEICHNET: **DATUM**

ÄNDERUNGEN: **DATUM** **INDEX**