SCHNITT A-A, M. 1:100

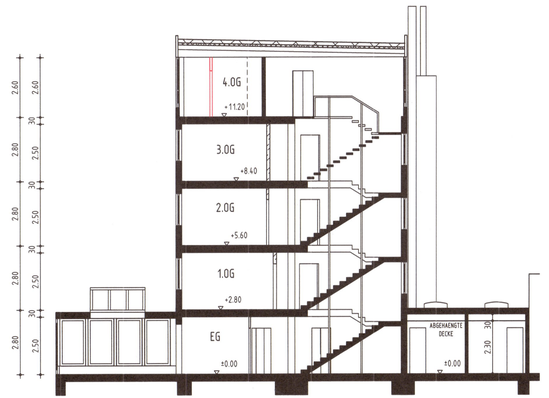

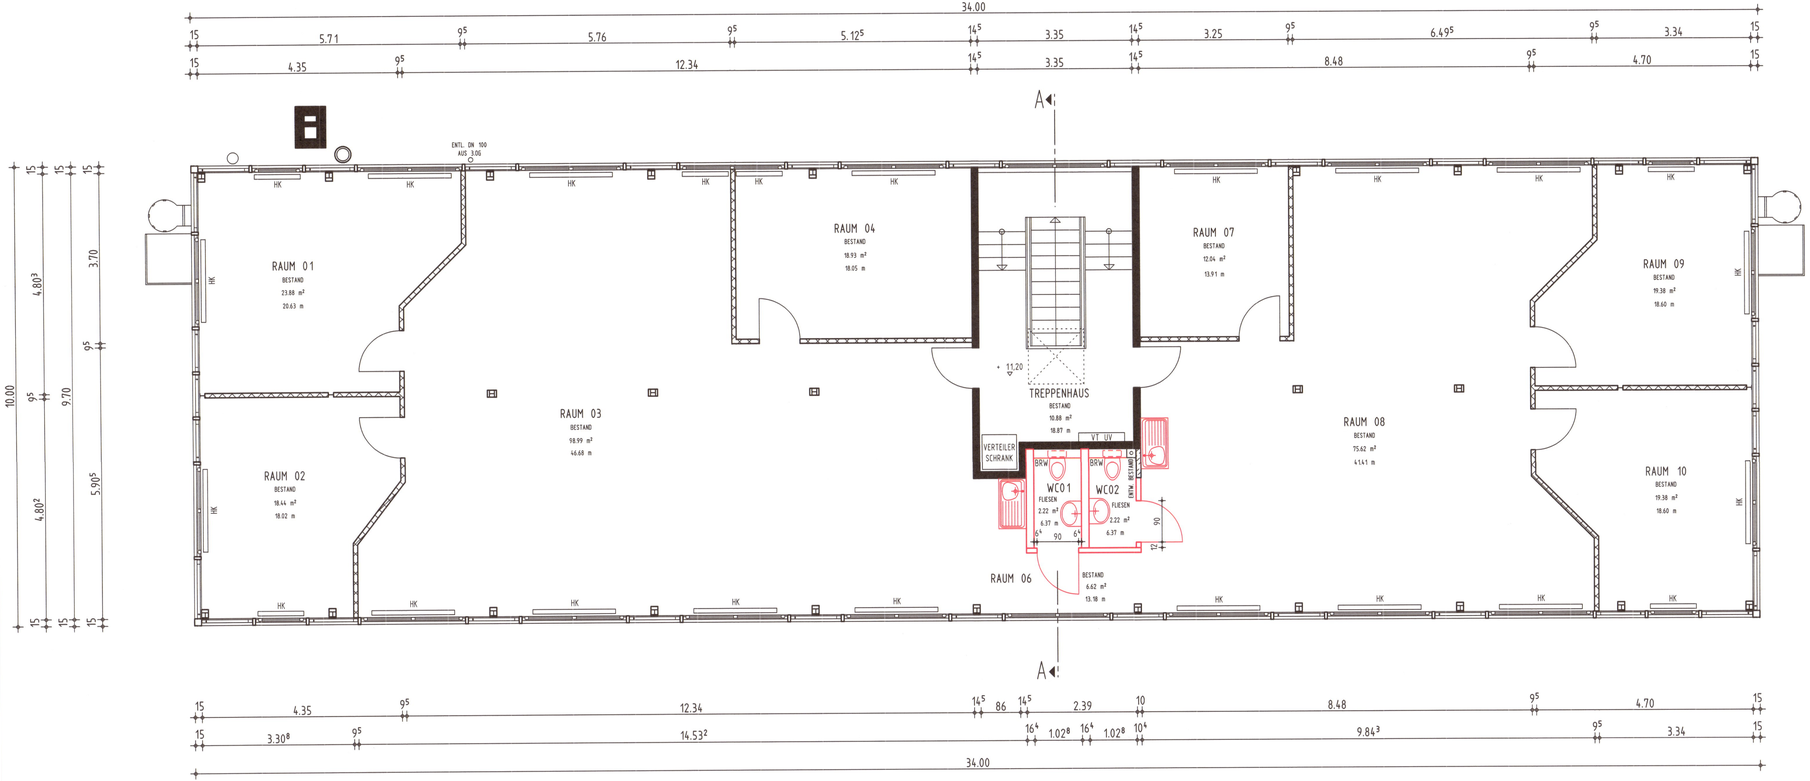

FFB EG BESTAND = ± 0,00

- = MASSIV BESTAND BETON/MAUERWERK
- = BESTAND HOLZTAFEL TEILW. M. LA
- = BESTAND HOLZTAFEL EINSEITIG GIPS/TAPETE
- = BESTAND LEICHTWAND BEIDSEITIG TAPETE
- = BESTAND VERMUTLICH GIPSDIELE/YTONG OD. AEHNL.
- = HOLZ-/LEICHTBAUWAND NEU

4.OG

ergänzt/geändert	Datum
a WC01/02	22/08/18

Bestandsplan
4. Obergeschoss

VORABZUG

Projekt-Nr.

Plan - Nr.
05

Bearbeiter
OS

gefertigt am
09/01/2018

MASSTAB
1 : 50

PROJEKT

BAUHERR

h/b = 500 / 1080

Nemetschek AG