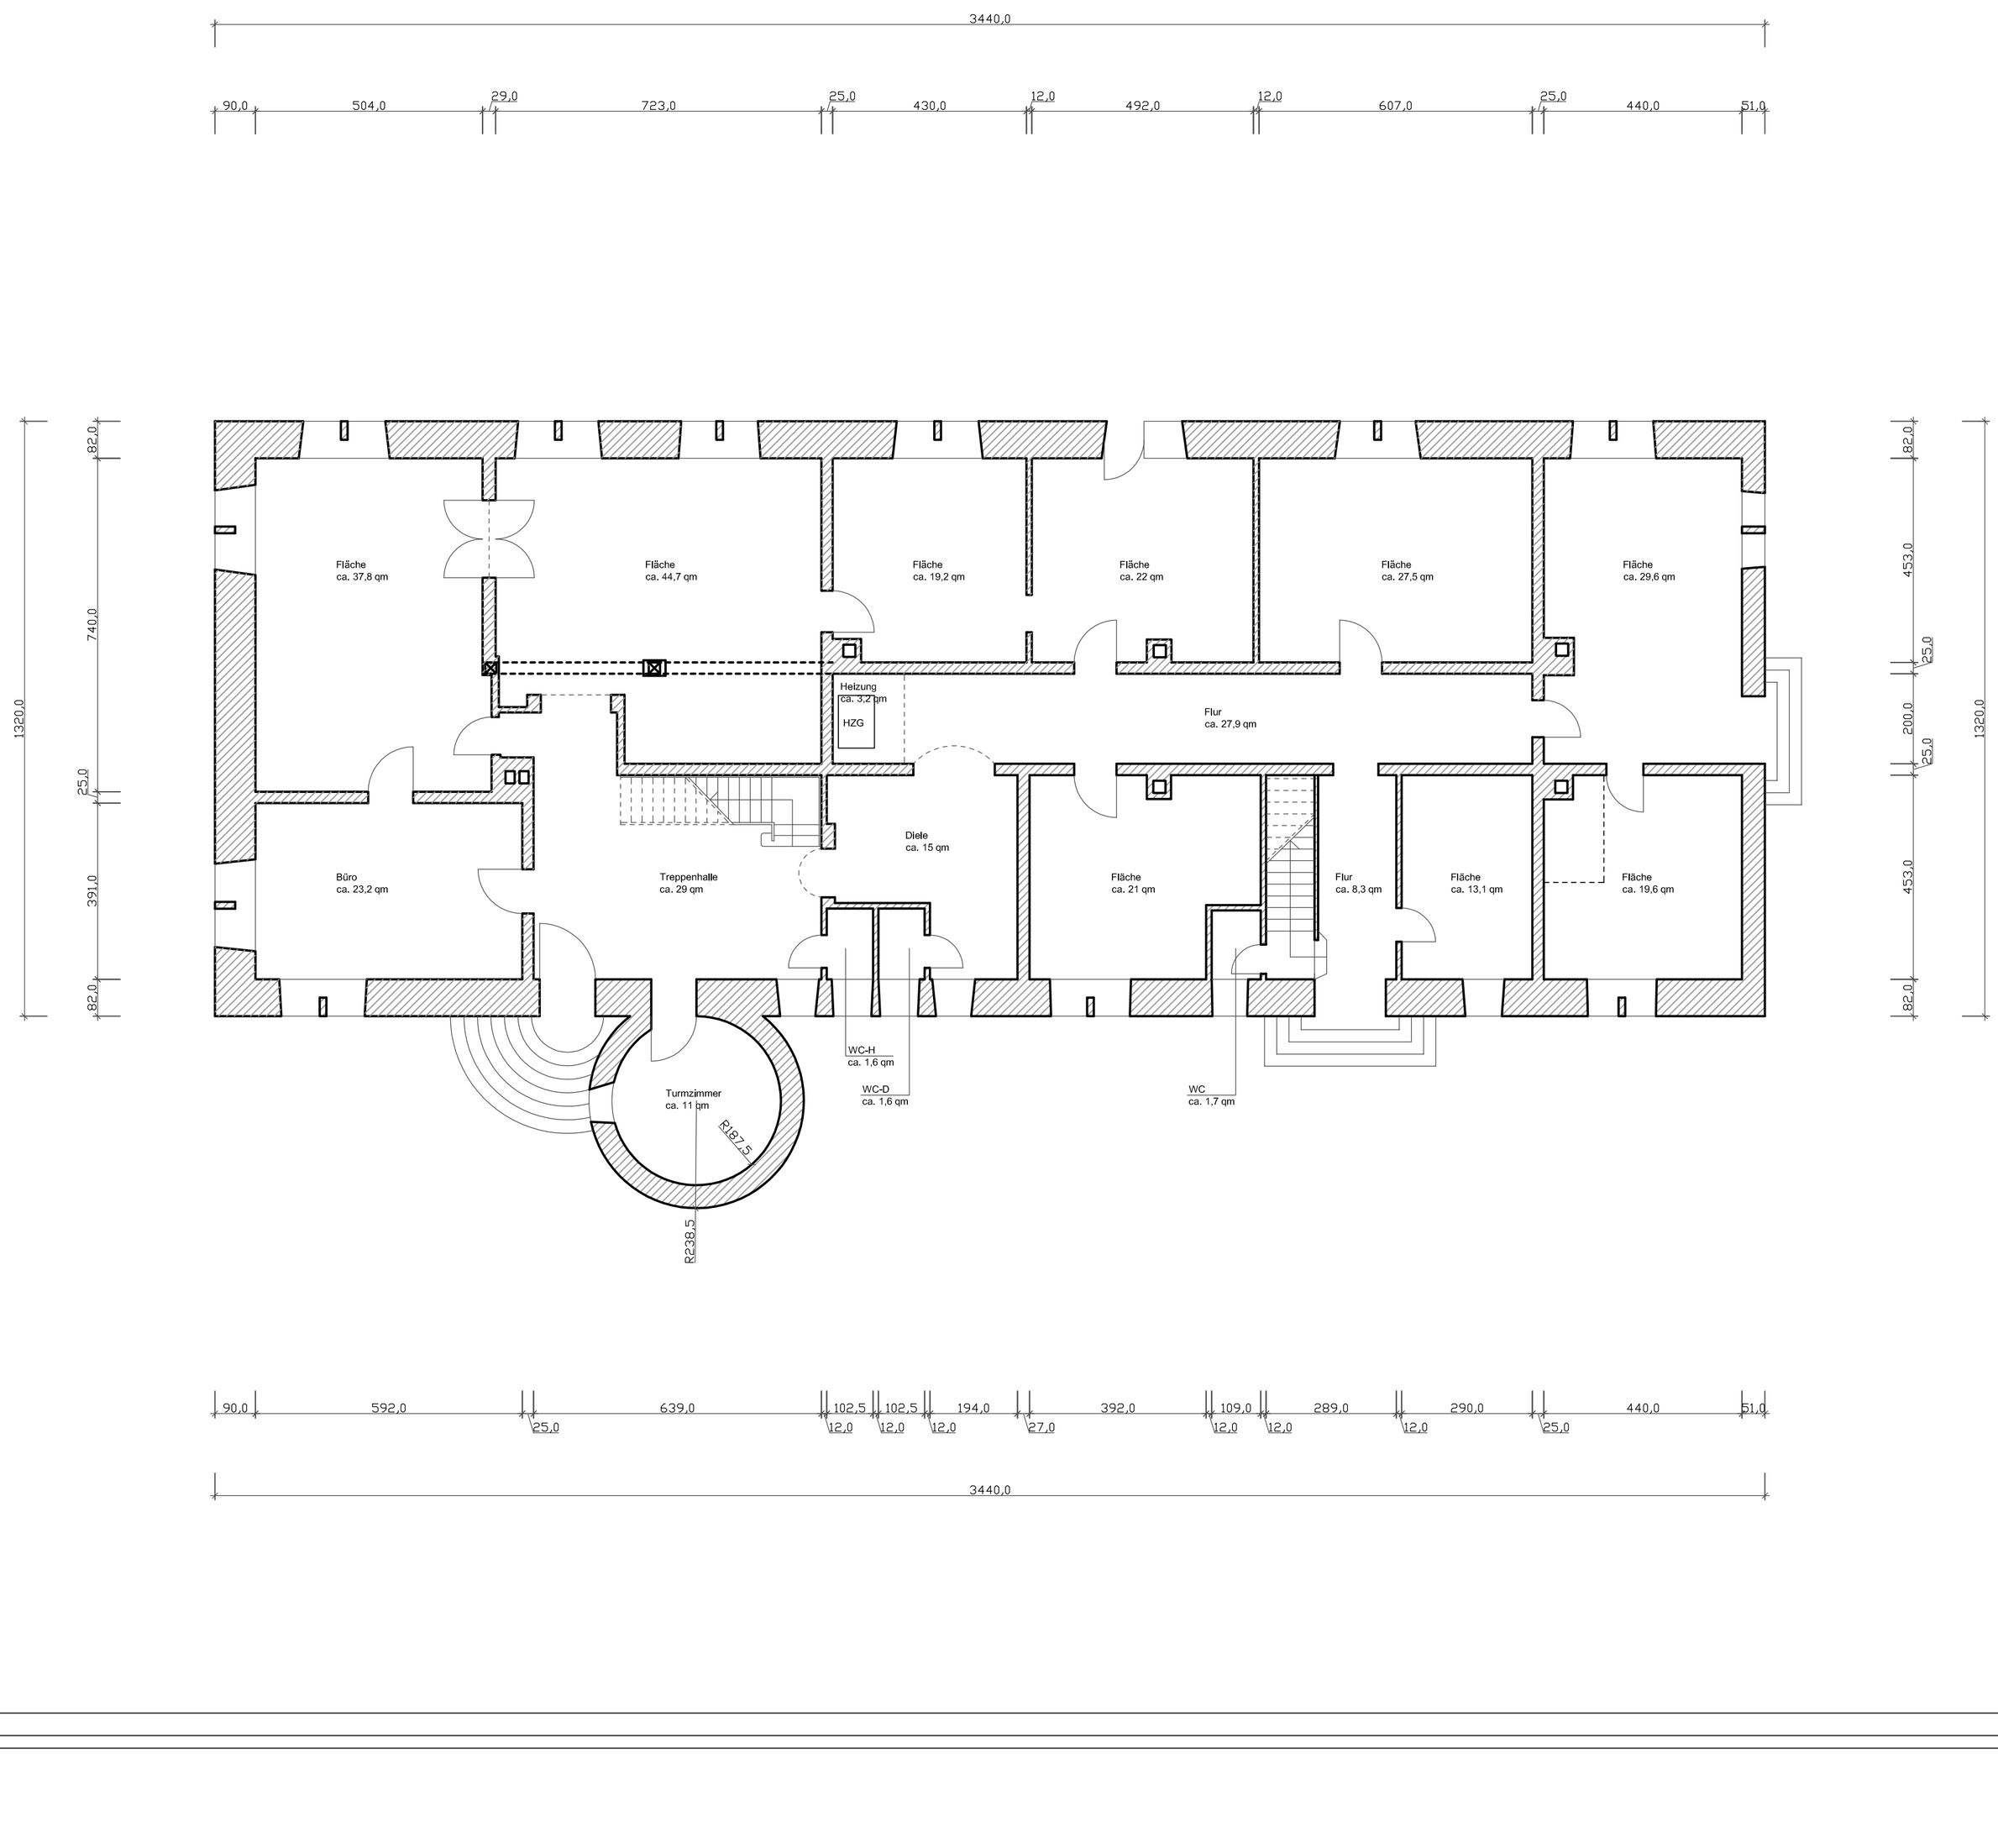

Grundriss EG Herrenhaus

Projekt

Bestandspläne
Gutshof Willenbach bei Oedheim
nach Gesamtaufmaß mit
Lasermessgerät Hilti PD10

74229 Oedheim
Flst.-Nr. 9821

Bauherrschaft

[redacted]

Planverfasser

[redacted]

Projekt 168.12.17	Blatt 2.1
Datum 26.04.2017	
Maßstab 1 : 100	