CAD-Pläne auf Grundlage der Bestandspläne erstellt.
Maße wurden in der Örtlichkeit nicht überprüft.

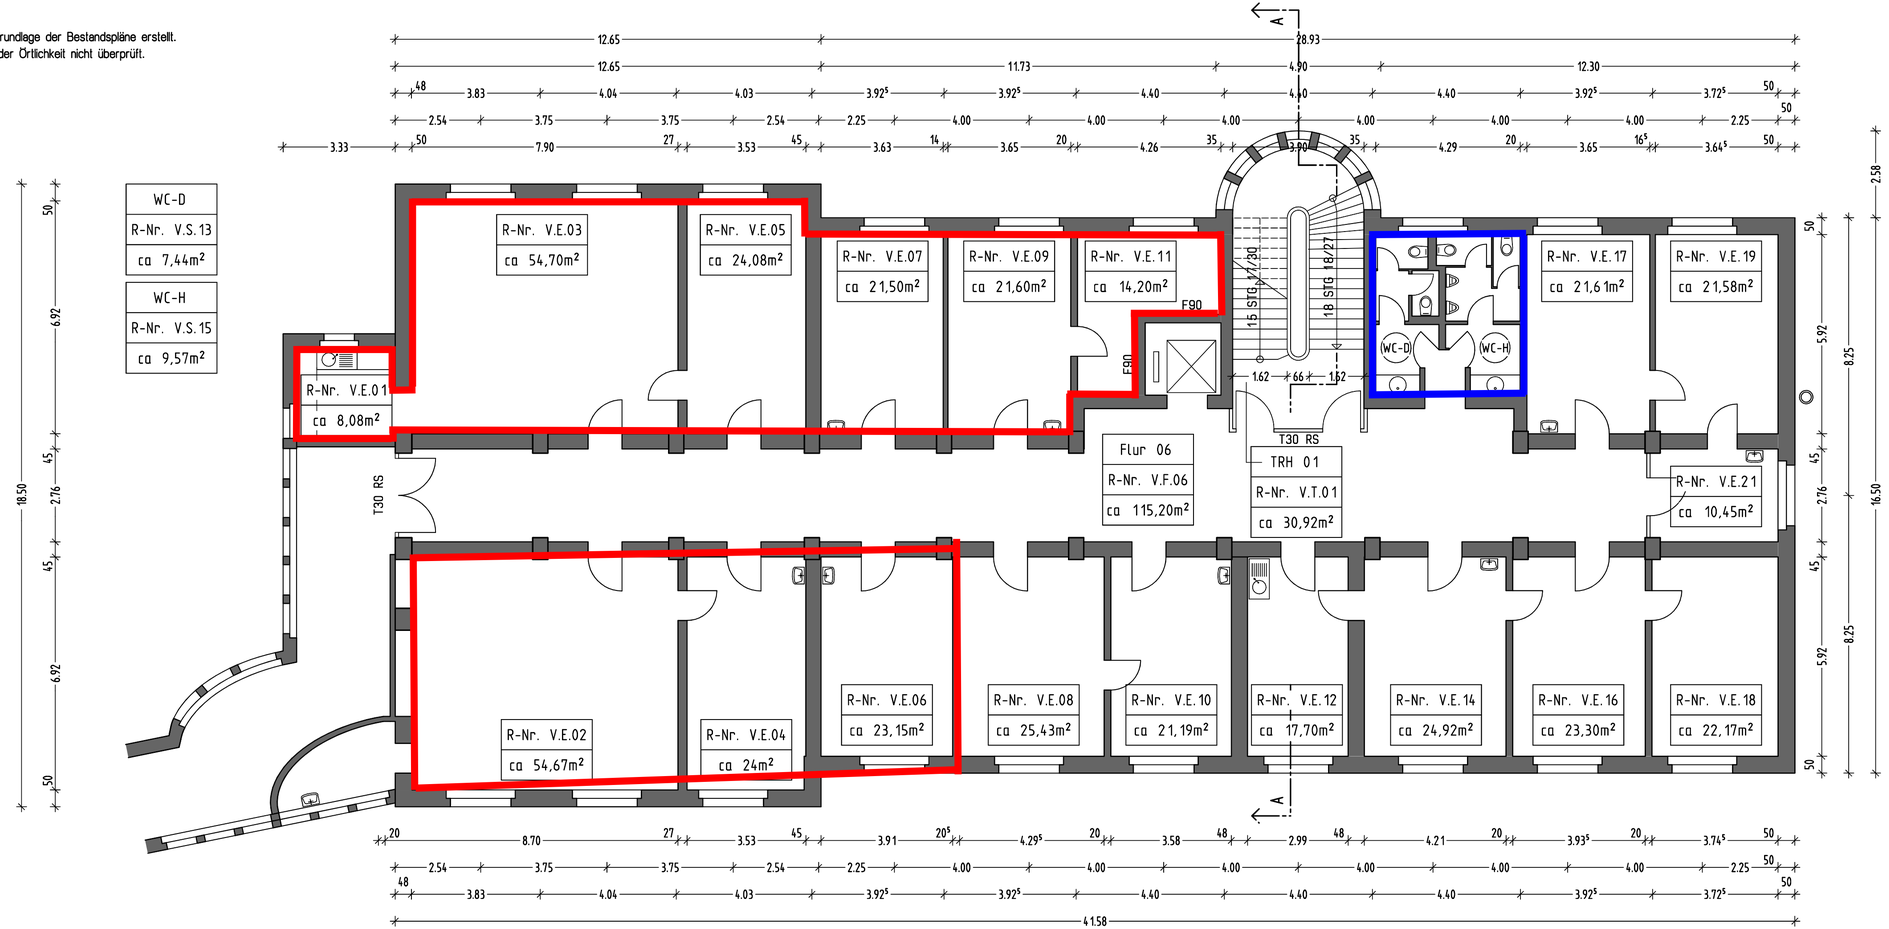

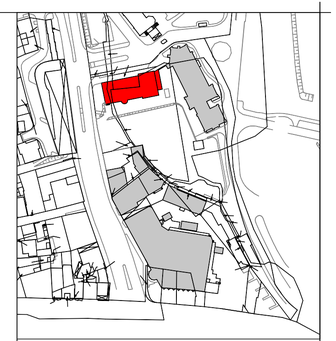

Bauherr
Stadt Dortmund
Sondervermögen Grundstücks- und Vermögensverwaltungsfonds Dortmund
Ostwall 60
44135 Dortmund

DORTMUND

Gebäude
Hörder Vorburg

Adresse
Hörder Burgstr. 18
44263 Dortmund

Bestandspläne

Planinhalt
Grundriss Erdgeschoss

Plannummer
B 03a

Planmaßstab
1 : 100

Datum
01.10.2007

Erstellt von
Kroos+Schlemper Architekten
Hörder Burgstr. 17, 44263 Dortmund
T:0231-3950508, F:0231-56777093

Index	Datum	Änderung
a	09.02.11	Raumstempel