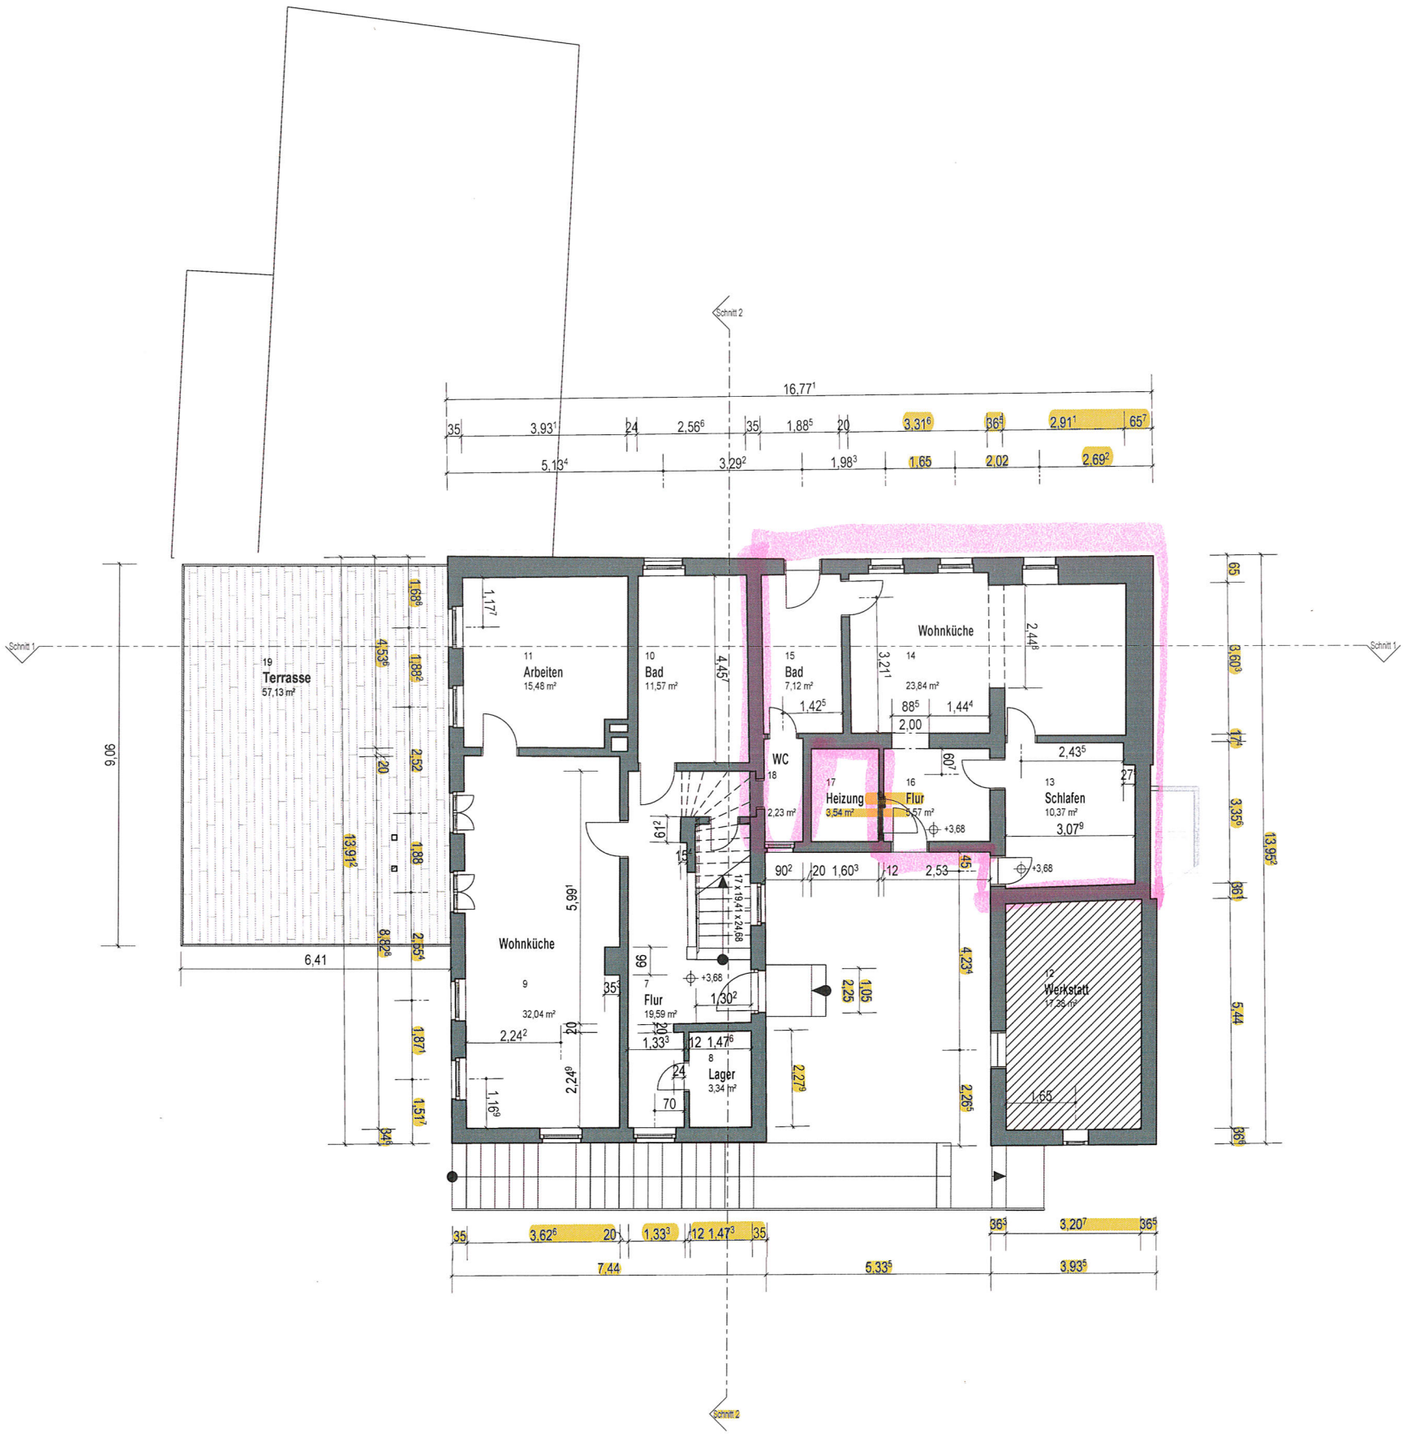


Grundlagen der Digitalisierung sind die Daten aus der Gebäude-Punktwolke vom 18.11.2021. Es kann zu Abweichungen in der Gebäudegeometrie im üblichen Rahmen kommen.
Dies betrifft insbesondere unzugänglichen Bereiche, die während des Scannens nicht abgebildet werden konnten.

Für weitere eindeutige Informationen zu Materialen / Oberflächen / Anschlusspunkten können die zugehörigen Digitalisierungen des Gebäudes herangezogen werden (Punktwolke, 360°-Panorama).

Einige Bauelemente sind vereinfacht dargestellt. Für die Modelierung wurden nur eindeutige Bestandsoberflächen der Punktwolke verwendet.(LOD200)

ALLE MAßE SIND AM BAU ZU PRÜFEN. BEI ABWEICHUNGEN ODER UNKLARHEITEN IST UMGEHEND EINE ABSTIMMUNG MIT DER OBJEKTPLANUNG VORZUNEHMEN. PLÄNE DER OBJEKTPLANUNG SIND GEISTIGES EIGENTUM DER FELLENDORF GMBH UND UNTERLIEGEN DEM URHEBERRECHT. EINE VERVIELFÄLTIGUNG ODER AUSHÄNDIGUNG AN DRITTE IST FÜR PLÄNE DER OBJEKTPLANUNG NUR MIT ZUSTIMMUNG DER FELLENDORF GMBH GESTATTET.

Bauvorhaben:

**Modellierung Digitalerzwilling**
Klotzscher Hauptstrasse, 24, Dresden

OK FFB **= +/- 0.00 = FFB Eingang E0**

Planungsphase:

**Bestandsplanung**

Auftraggeber:

Planersteller:

VISIO REAL
Altkötzschenbroda 23a,
01445 Radebeul
Tel.: +49 172 3625170
www.visioreal.de

fellendorf
architekten ingenieure
Falkeplatz 2, 09112 Chemnitz
Tel.: +49 37188 299 00
architektur@fellendorf.gmbh
www.fellendorf.gmbh

Planbezeichnung:

**Grundriss EG**

| Projekt | LPH | Bauteil | Ebene | Plangruppe | Planthema | Plannummer | INDEX |
|---|---|---|---|---|---|---|---|
| | | | | | | | |

Projektleiter: Verantwortlicher für den Entwurf
Maßstab: 1 : 100
Auftr.-Nr.:
Gefertigt:
Erstelldatum: 11/26/21
Dateiname:
Blattgröße: 594x420