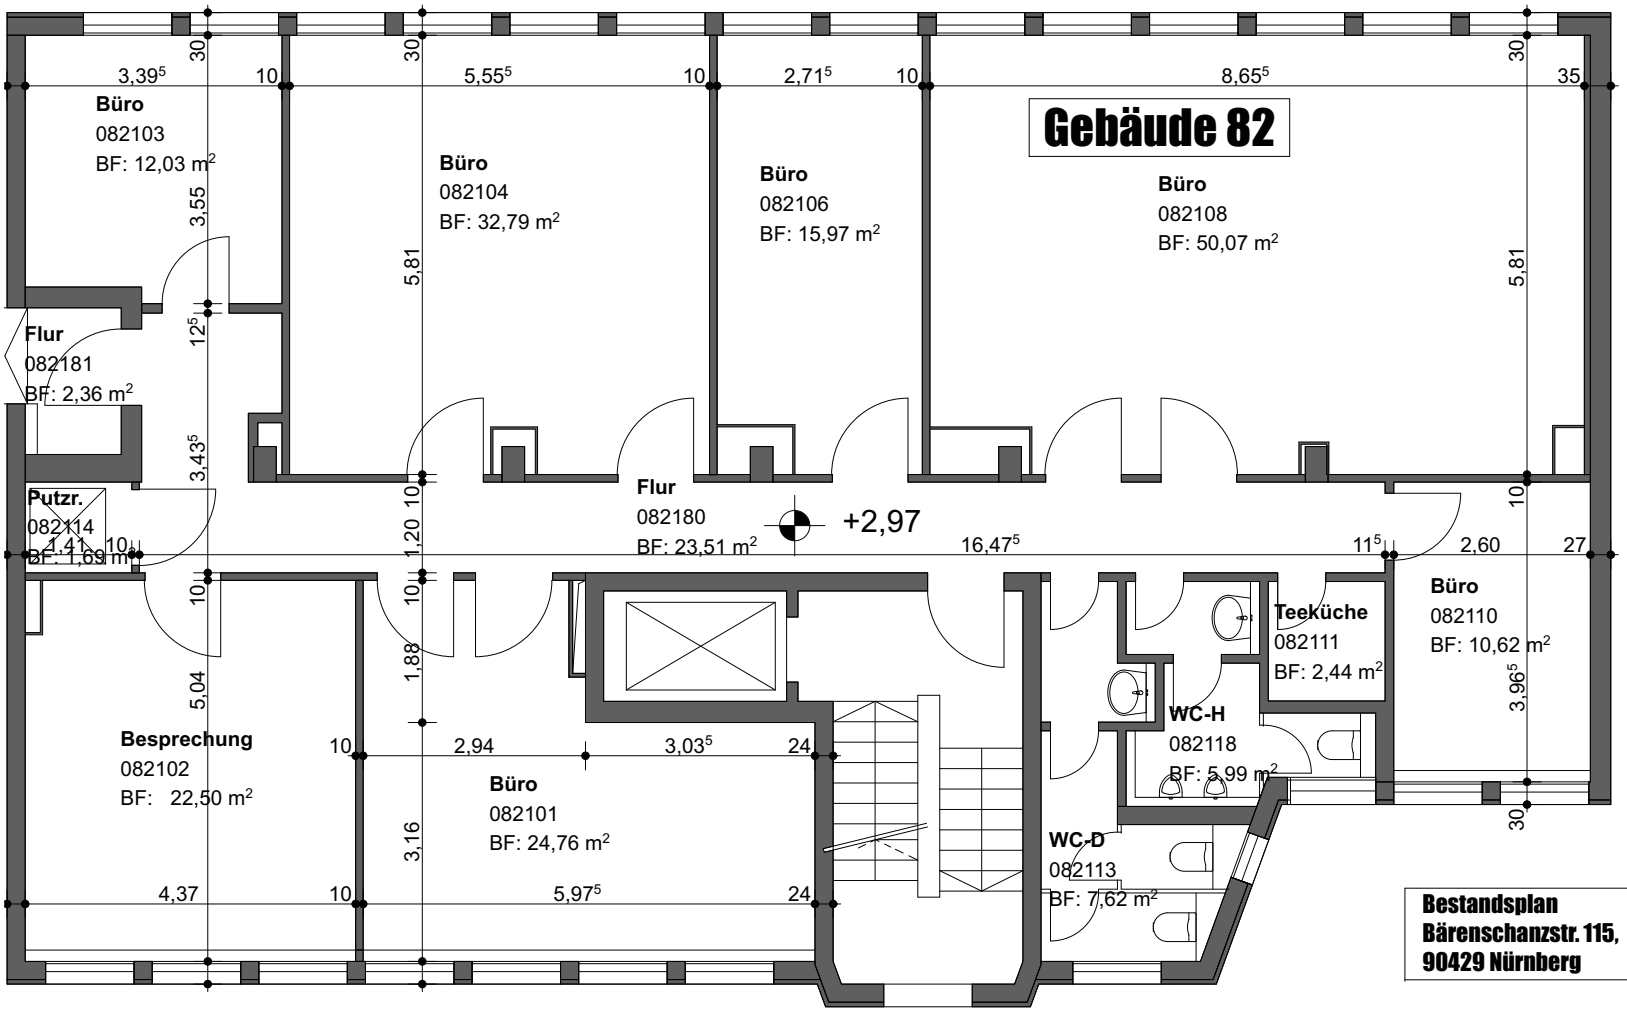

Bestandsplan
Bärenschanzstr. 115,
90429 Nürnberg