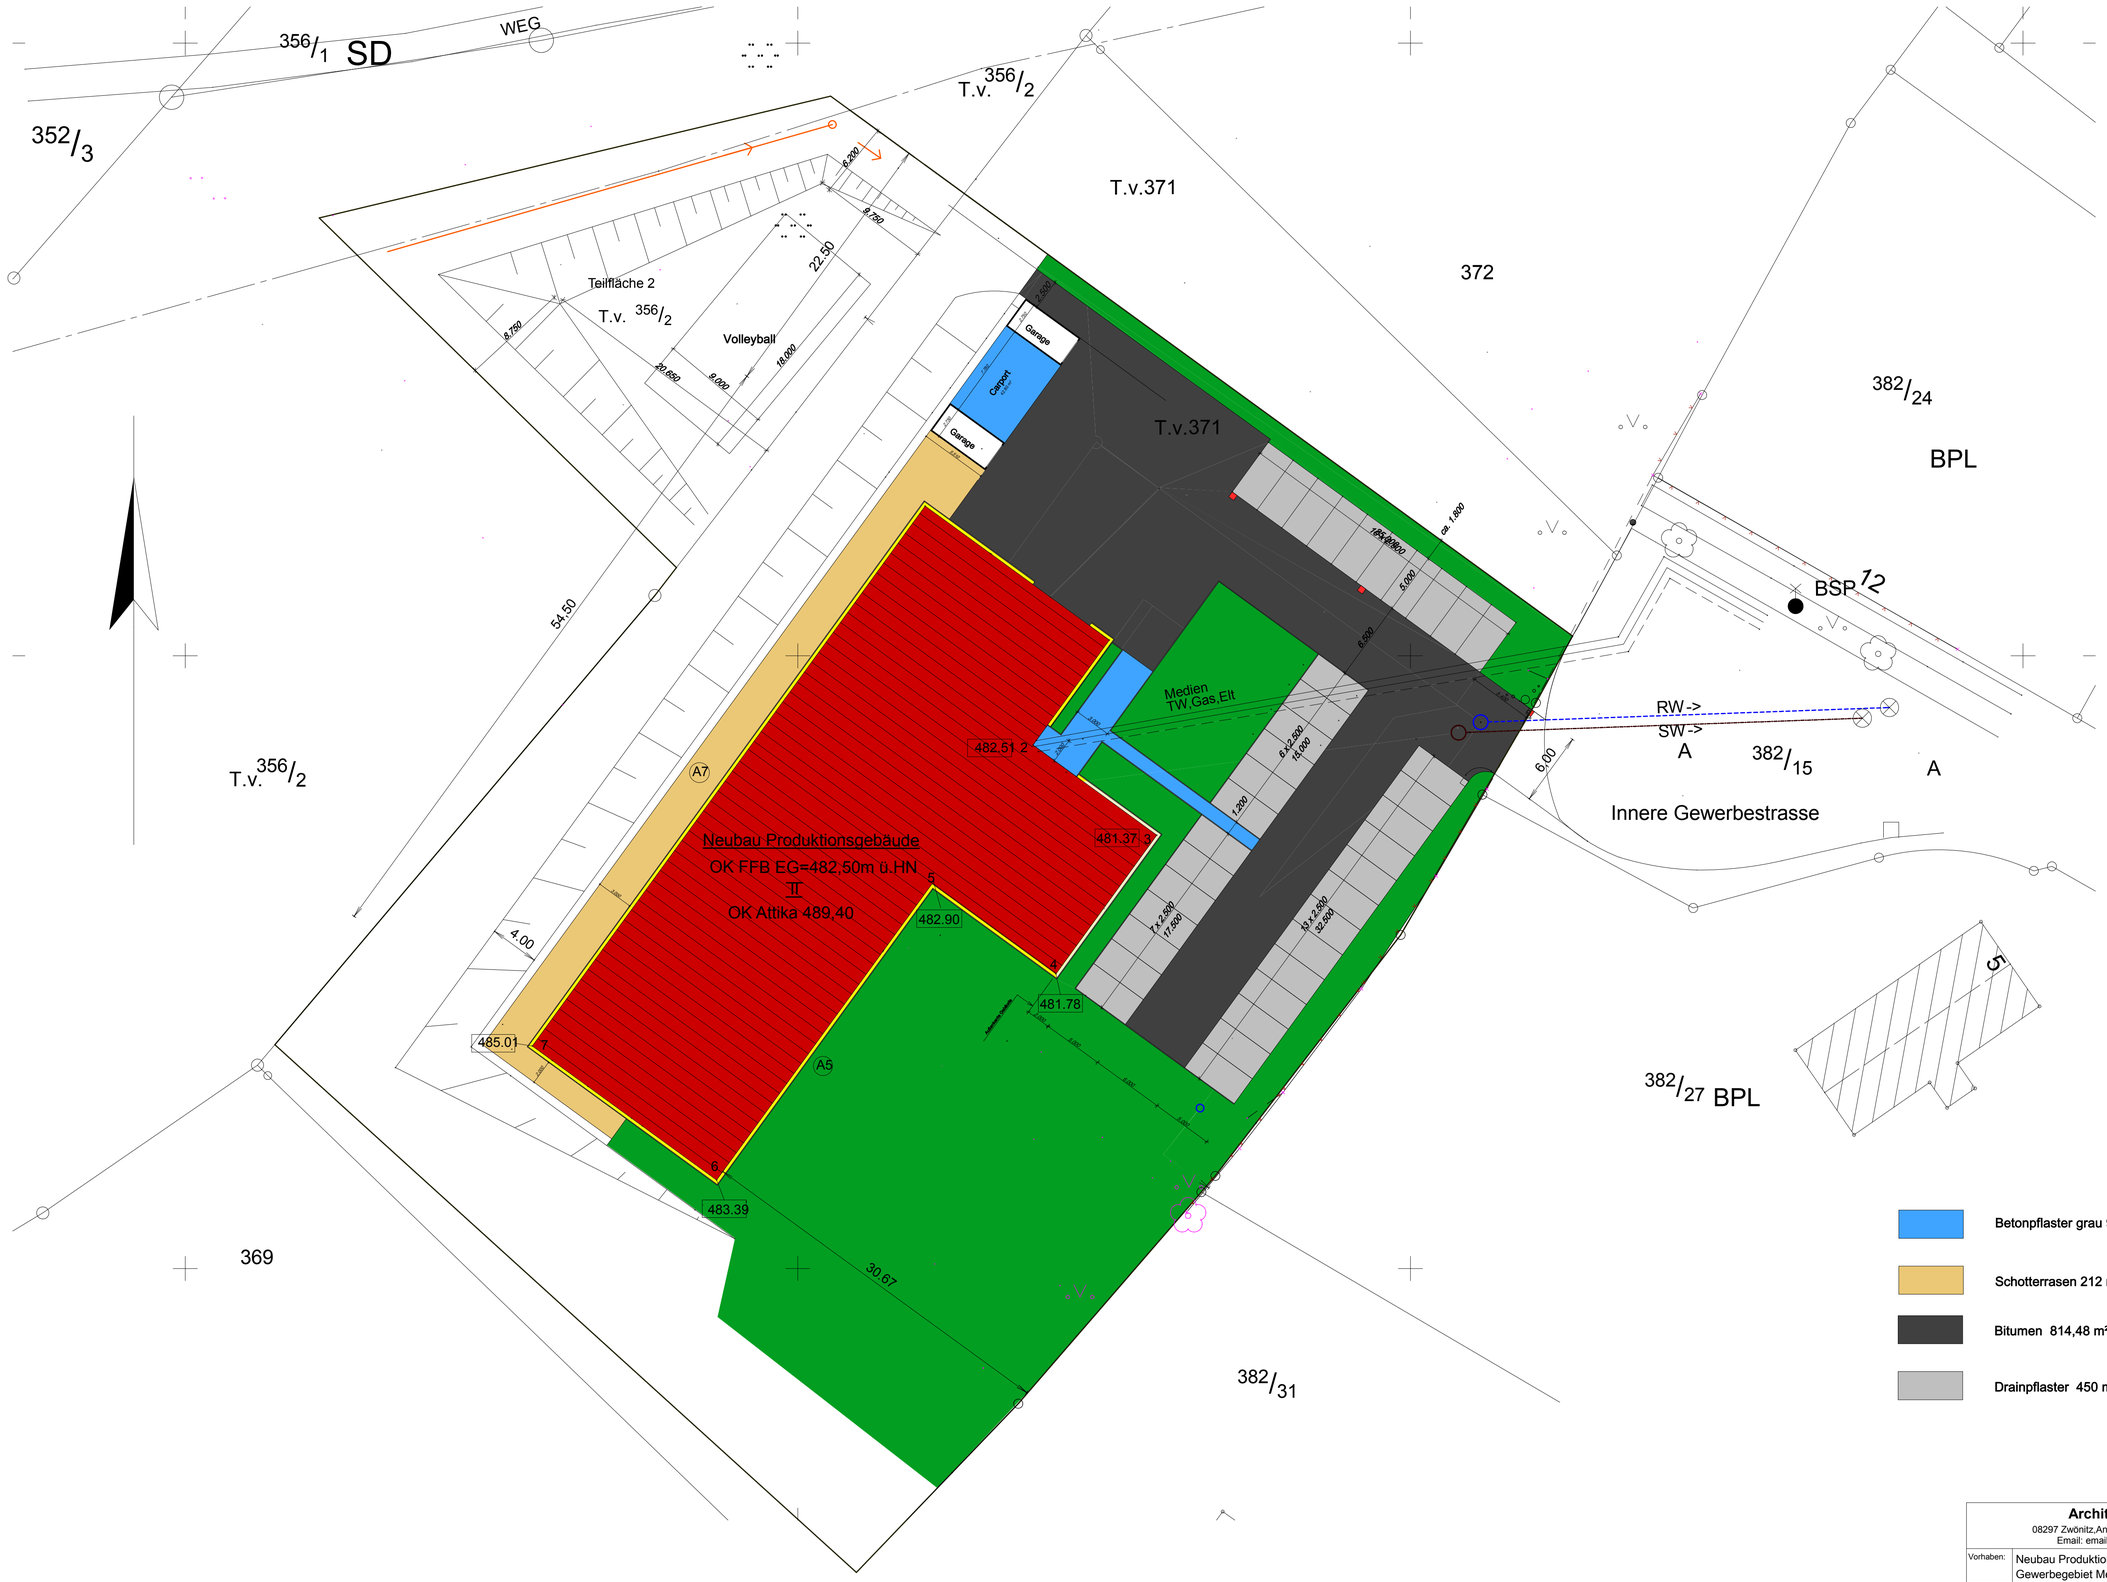

Architekturbüro W. Gerlach
08297 Zwönitz,An der Bahn 3, Tel: 037754 / 714-11 Fax: -15
Email: email@gerlachbau.de, www.gerlachbau.de

Vorhaben:	Neubau Produktionsgebäude im Gewerbegebiet Meinersdorf	Bearbeiter:
Bauherr:	biostep GmbH, Meinersdorfer Straße 47a, 09387 Jahnsdorf	Datum: 06.08.2013
Plan:	REVISIONSZEICHNUNGEN Lageplan / Außenanlagen	Maßstab: 1:250 Blatt-Nr.: A01.1