# Bestandsplan

Stadt/Gemeinde: Buchheim

**BV Adventus**

Maßstab 1:500

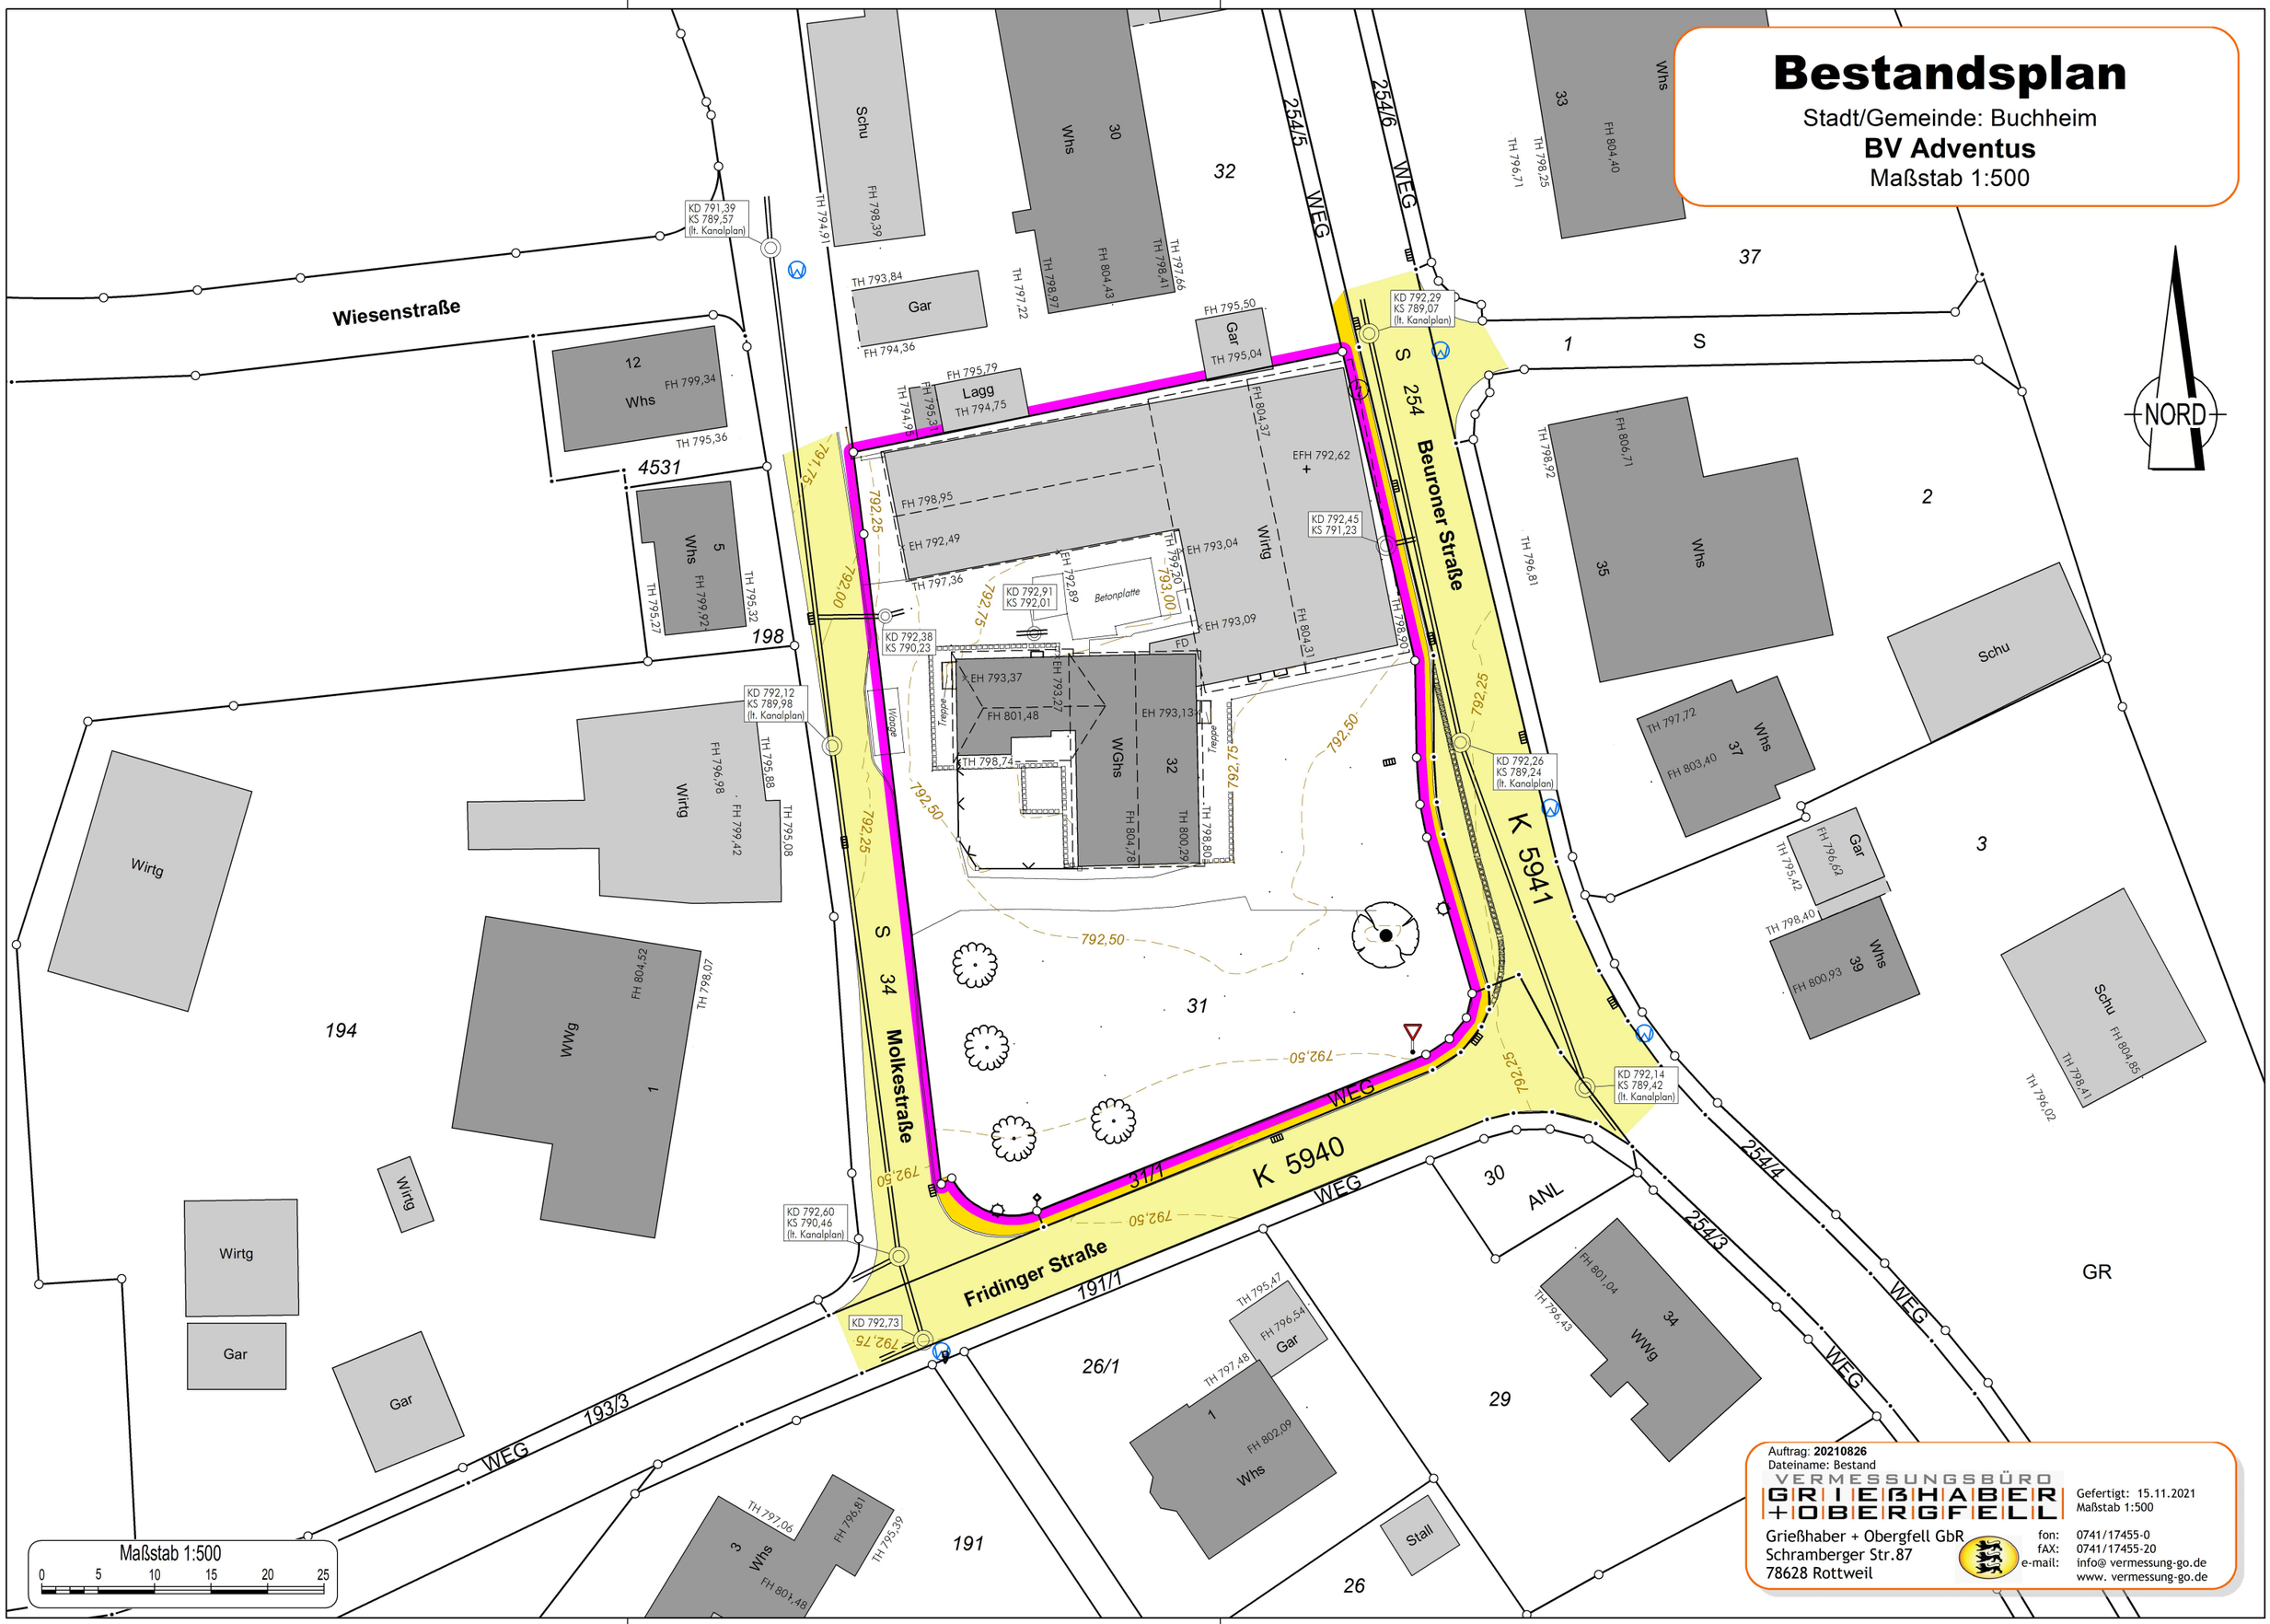


Auftrag: **20210826**
Dateiname: Bestand

VERMESSUNGSBÜRO
GRIEßHABER + OBERGFELL

Gefertigt: 15.11.2021
Maßstab 1:500


Grießhaber + Obergfell GbR
Schramberger Str.87
78628 Rottweil

fon: 0741/17455-0
fAX: 0741/17455-20
e-mail: info@ vermessung-go.de
www. vermessung-go.de