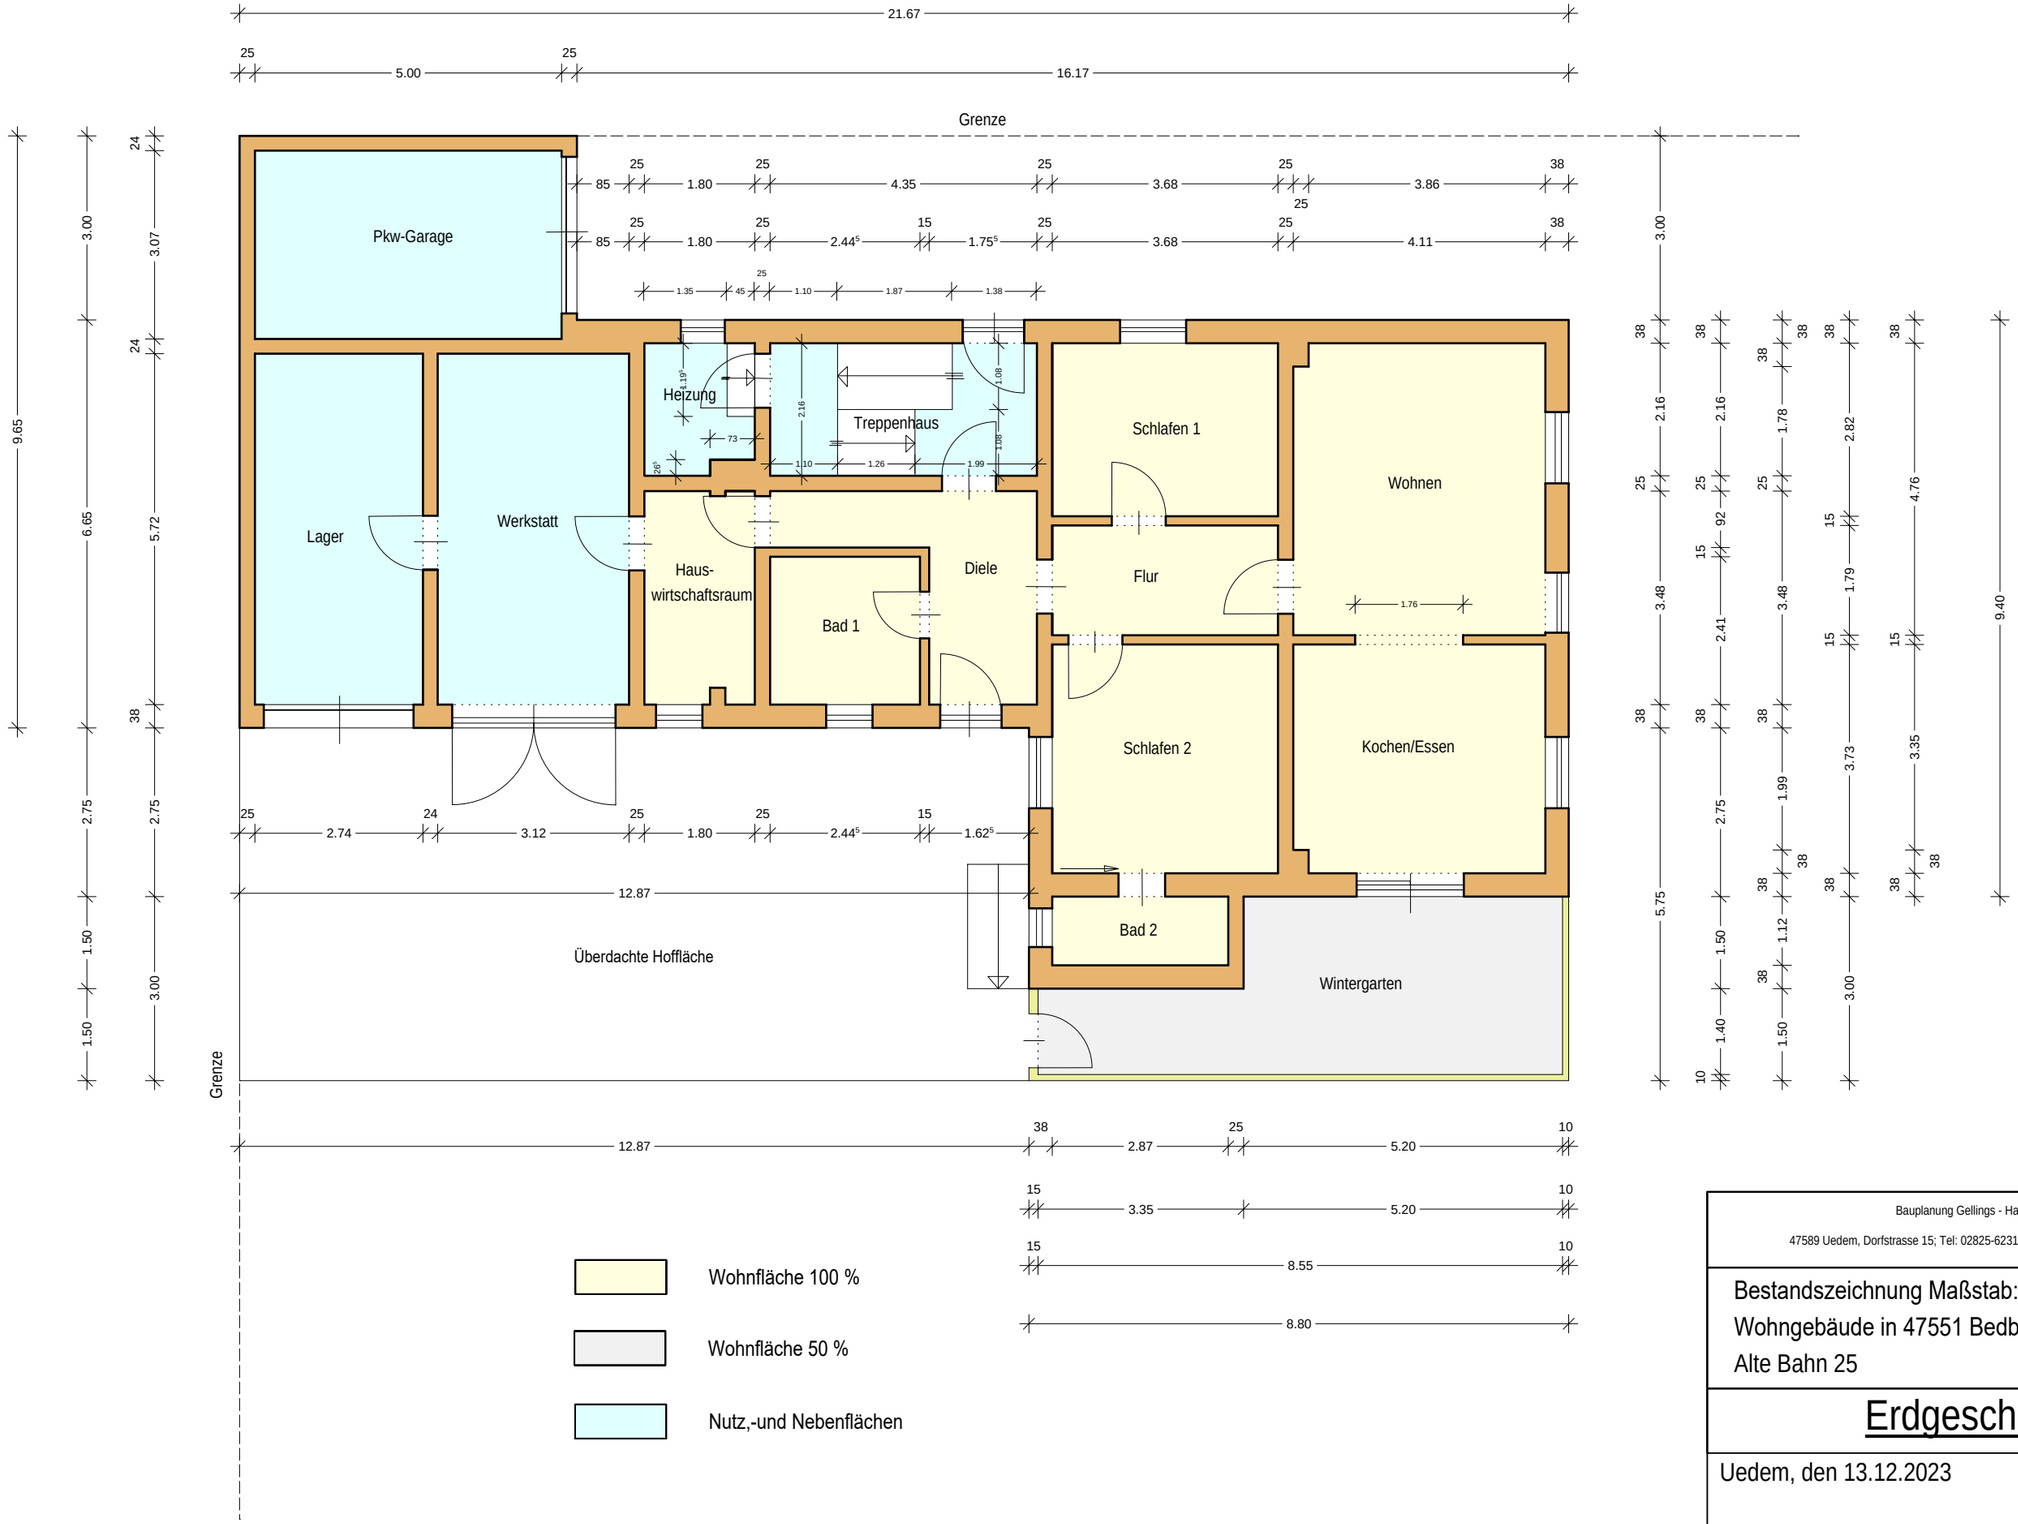

Bauplanung Gellings - Hans Gellings-

47589 Uedem, Dorfstrasse 15; Tel: 02825-6231; Mail: hans.gellings@t-online.de

Bestandszeichnung Maßstab: 1:100 zum Wohngebäude in 47551 Bedburg-Hau/Schneppenbaum, Alte Bahn 25

Erdgeschoss

Uedem, den 13.12.2023

Planung:.....

H/B = 297 / 420 (0.12m²)