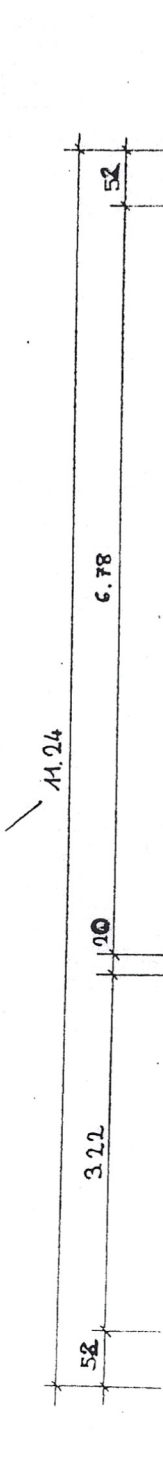
11.76
11.24
6.78
3.22
Lichte Höhe
2.90
+2.89
DG KLT
Br. 28
Br. 83
Br. 86
Br. 88
Br. 87
Br. 85
Br. 93
Dachgeschoss
3 kui fenster Süd+N
2 gr. fenster + 1 Fuch
2+2 kui fenster giebel
4 kl. fenster spitzboden
fenster Zad-Sch. +1
fenster gat, lib, Sch. Kabl. +1
fenster Tr. origin.
fenster Tr. flur "
BESTANDSPLAN
OG M: 1 50
1. OBERGESCHOSS
KORRECTUREN UND ERGÄNZUNGEN
AUGUST-SEPTEMBER 2013