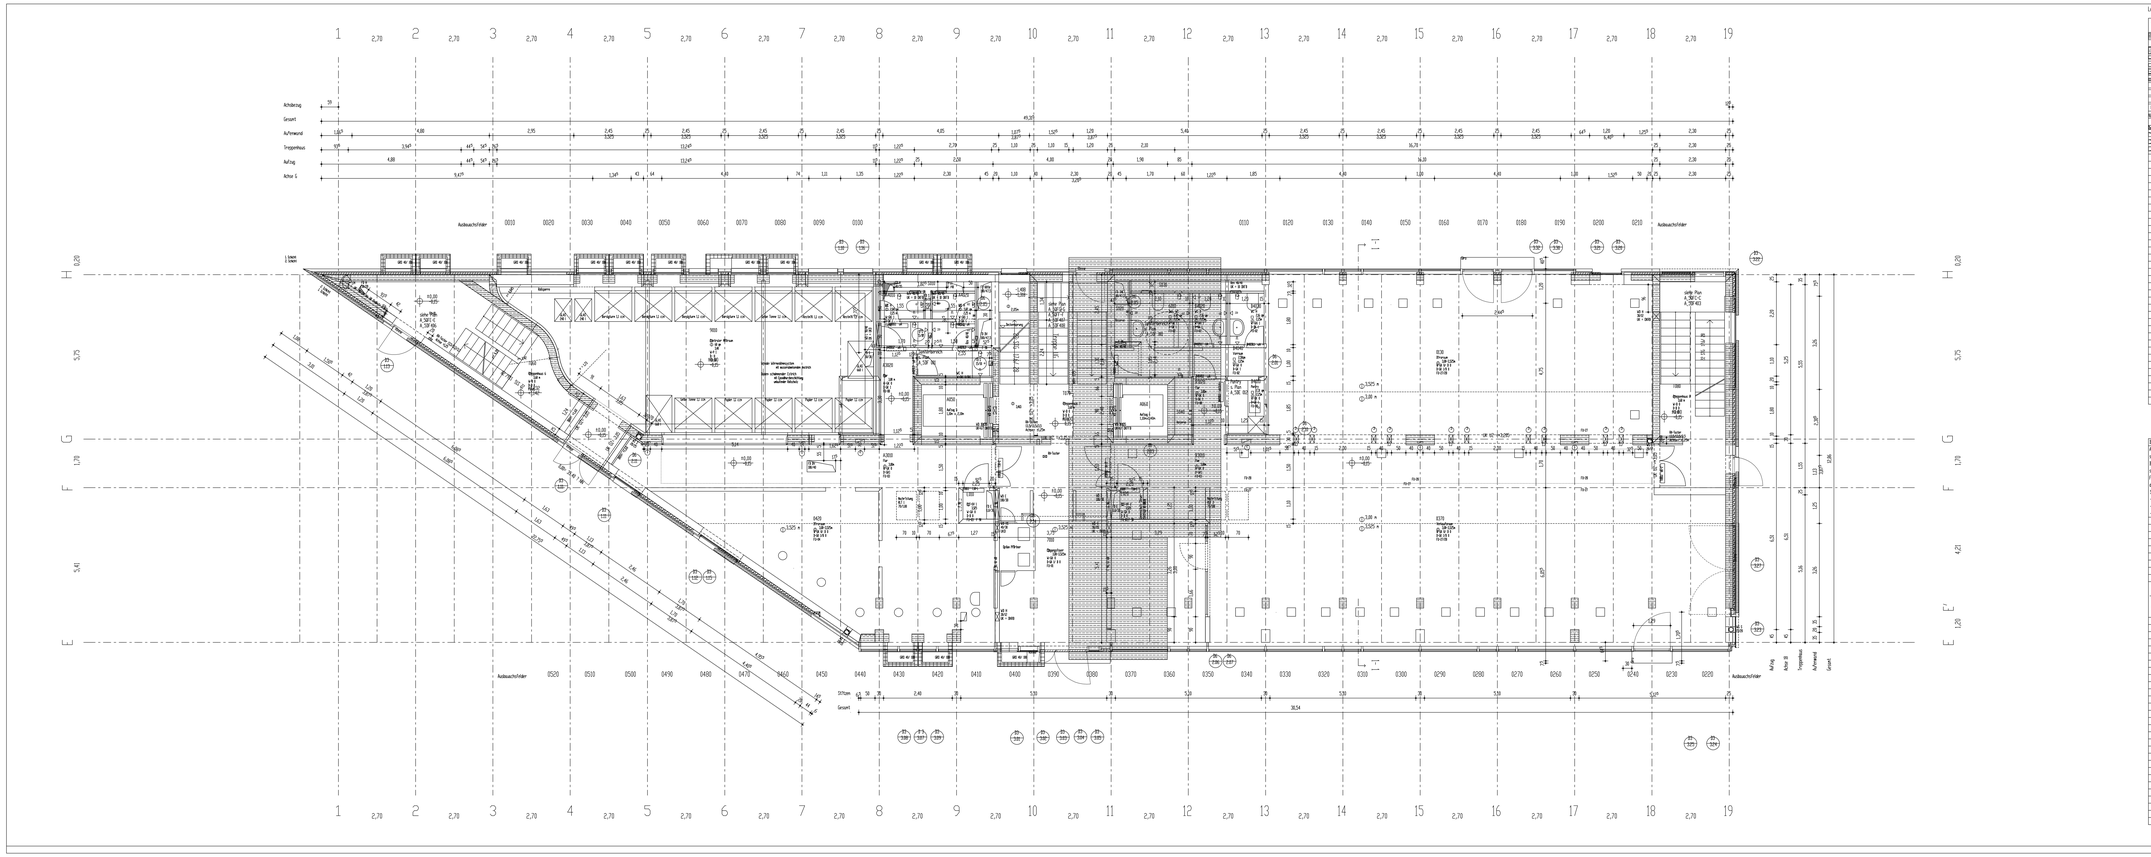


Legende Architekt / Fachplaner

| Wände | |
|---|---|
| | Brandwand Stahlbeton |
| | Stahlbeton |
| | Mauerwerk |
| | Ypsiplatten |
| | Gipsplatten Vorsatzschalen |
| | Leichtwandsystem |
| F 120 | Stahlbeton gilt als Ausschreibung |
| W | Fuge mit Anstrich |
| W | Fliesen in Dünnbett |
| Ohne Signatur | Leichte Schalung gespachtelt |




| Datum | P | Nr. | Empfänger |
|---|---|---|---|
| 27.04.99 | 1 | 1 | Herlitz Falkenhöh AG |

| Änderungsindex | Datum | Kurzbeschreibung der Änderung |
|---|---|---|

Bemerkungen

Alle Maße sind am Bau zu prüfen. Maßunstimmigkeiten sind sofort mit dem Architekten zu klären.
Bei der Ausschreibung sind die Planungen der Fachingenieure sowie die Angaben der Sonderfachbereiche zu beachten.
Firmenfotos und -ausführungsskizzen gelten nur mit dem Genehmigungsvermerk der Architekten.
Sofern nicht anders verwendet:
- sind alle Öffnungsmaßen auf DIFT bezogen
- beträgt die kalte Raumtiefe in den Ebnen 2,75m
- sind die Fensterbrüstungen 1,1m

Folgende Höhenkoten gelten FFH der einzelnen Ebenen

| Ebene | Rohbaumaße | Fertigmaße |
|---|---|---|
| U1 | - 1,00 | - 1,02 | 2,08 |
| EG | + 0,00 | ± 0,0 | 2,875 |
| E1 | + 3,875 | + 3,715 | 2,125 |
| E2 | + 7,00 | + 6,88 | 3,125 |
| E3 | + 10,125 | + 10,005 | 3,25 |
| E4 | + 13,375 | + 13,255 | 3,25 |
| E5 | + 16,50 | + 16,38 | 3,085 |

DIFT / DIFEG — DIFT Fertigfußboden
DIFEG Rohdecke
Lichte Raumhöhe — Deckenspannung

| Decken | |
|---|---|
| D-Gk 1 | GK8 mit Anstrich |
| D-Gk 2 | GK8 mit Lochanstrich (KLB2 / FLA2) |
| D-Gk 3 | GK8 FT90 |
| D-Gk 4F | GK8 Dampfsperrfolie |
| D-E 1 | Stahlbeton Fertigteil mit Anstrich |
| D-E 2 | FAC-Platten |

| Wände | |
|---|---|
| W-B 1 | Stahlbeton Fertigteil gespachtelt mit Anstrich |
| W-B 1 | Stahlbeton Fertigteil mit Fliesen in Dünnbett |
| W-MW 2 | Mauerwerk mit Anstrich |
| W-F 1 | F30 mit Anstrich |
| W-F 1 | Vorwandinstallation mit wasserabweisendem Anstrich |
| W-GK 1 | Gipsplatten in Vorsatzschalen mit Anstrich |
| W-GK 1 | Gipsplatten in Vorsatzschalen Anpflegt mit Anstrich |
| W-GK 1 | Gipsplatten in Vorsatzschalen Anpflg. mit Fliesen |

| Gk-Wände | |
|---|---|
| W-V | Vorsatzschalen |
| W-W | Wärmemaßnahmen Doppelständerwand, FT90, GK8 |
| W-W | Ständerwand 125 cm, FT90, GK8 |
| W-W | Ständerwand 125 cm, FT90, GK8 |
| W-W | Wärmedämmständerwand 125 cm, FT90, GK8 |
| W-W | Feuchtständerwand 125 cm, FT90, 2 x gefärbt |
| W-W | Feuchtständerwand 125 cm, FT90, 1 x gefärbt |
| W-W | Feuchtständerwand 125 cm,Anstrichfarbe beschichtet |
| W-F | Feuerschutzgipsplatten 5cm |




Projekt
Am Borsigturm Bauteil D-G

Bauherr
HERLITZ FALKENHOEH AG
Berliner Strasse 27
D-12167 Berlin

Architekt
AHEL SCHALTES ARCHITEKTEN
BEUSER KUNIG ARCHITEKTEN
Kreuzbergstr. 77
10623 Berlin
Tel 8852205
Fax 8852205

Planerfassung
AHEL SCHALTES ARCHITEKTEN
BEUSER KUNIG ARCHITEKTEN
Kreuzbergstr. 77
10623 Berlin
Tel 8852205
Fax 8852205

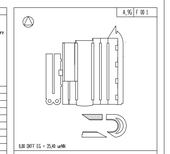Planart
BESTANDSPLAN

Grundriß EG

Planinhalt

| LP 9 | | | Projekt phase | Architektenplanung | Gezeichnet |
|---|---|---|---|---|---|
| 1:50 | Maßstab | F | Bauteil | A 96 / F 08 1 | Index Planer Schal. |
| KLGR | DFT | DFEF | 16.03.1999 | mod. 01.04.99 | Datum Schal. |
| | | | | | Schal. plan |
| | | | | | Planer Kürzel |