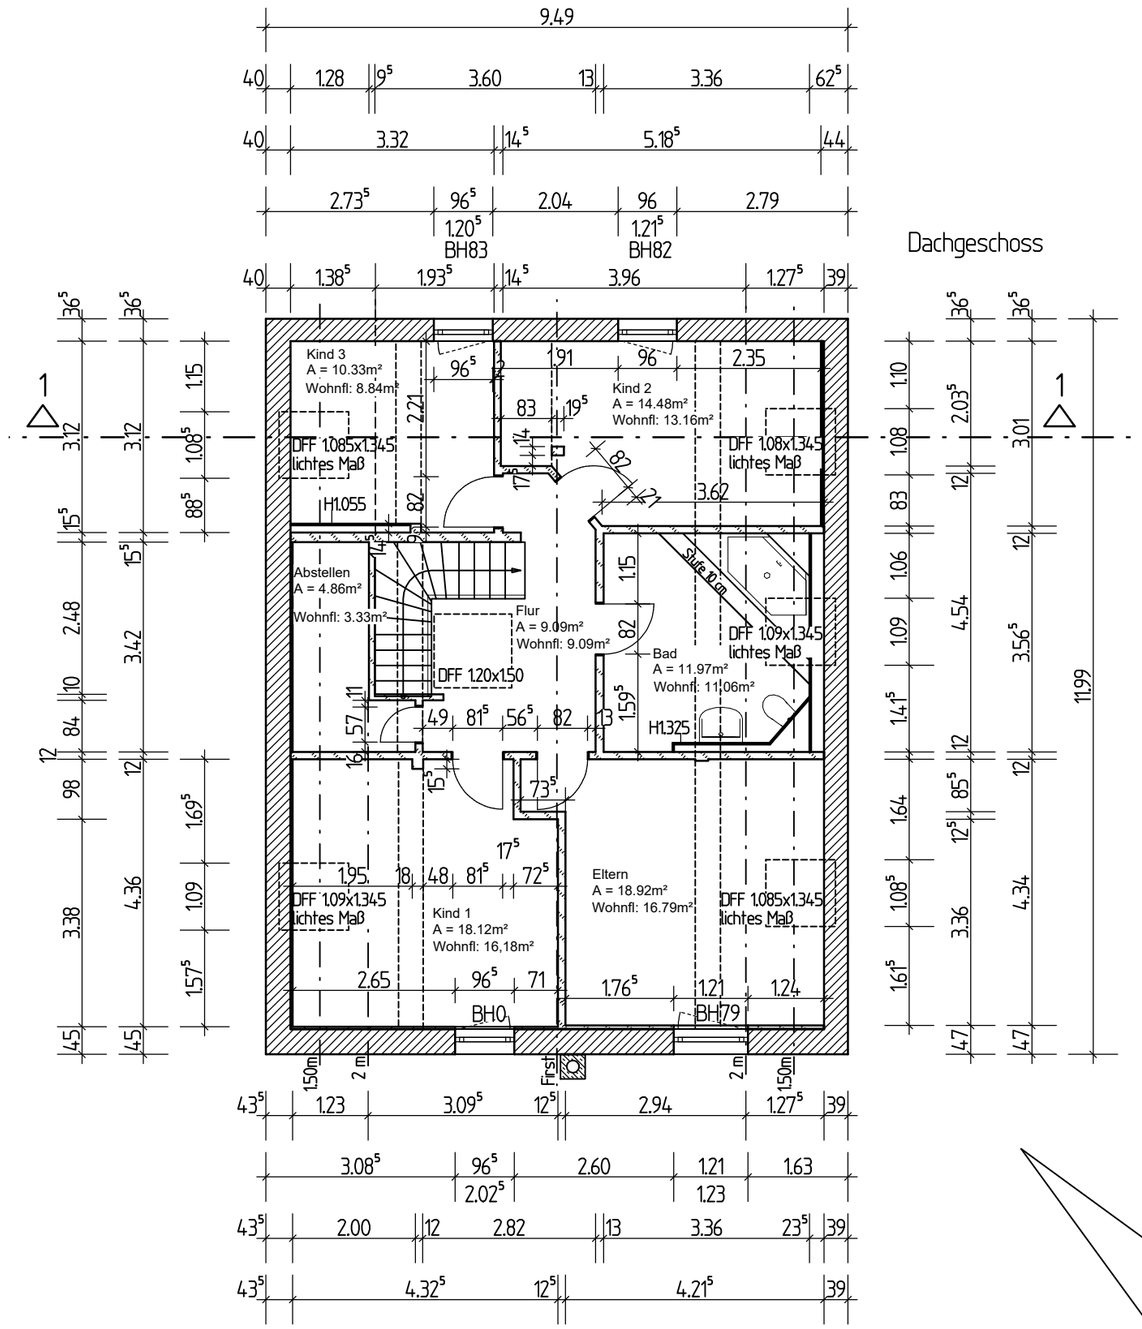

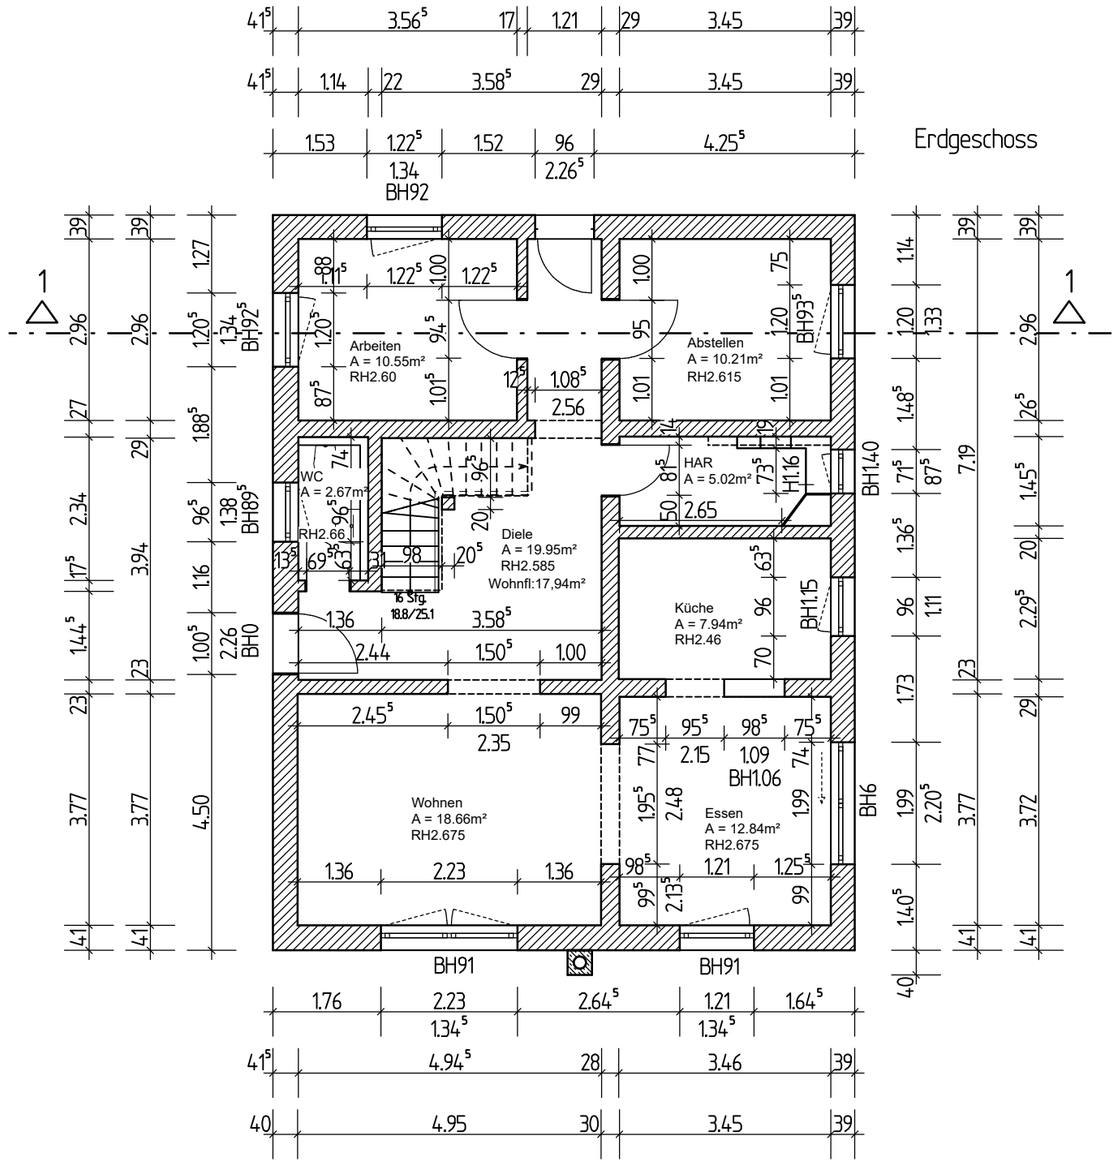

Mauerwerk	OKG Oberkante Gelände
Trockenbau	LWP Luftwärmepumpe
Dämmung	mHGW mittlerer höchster Grundwasserstand
Beton/Stahlbeton	HGW höchster Grundwasserstand
Estrich	FH Firsthöhe
	TH Traufhöhe

0cm 300cm 500cm 1000cm

Urheberrechtlich geschützt! Alle Rechte vorbehalten!

IBF
INGENIEURBÜRO ENNO FISCHER
INH. ULRIKE KÄMMERER
14778 BRIELOW, CHAUSSEESTRAßE 33 TEL. 03381-702467

BAUVORHABEN
Bestandszeichnungen
[redacted]

DARSTELLUNG
Grundrisse

BAUHERR
[redacted]

MAßSTAB	BLATTGRÖßE	
1:100	42.00 x 29.70	
PROJEKT-NR: 2112	PLAN 1	INDEX

BEARBEITER	BAUHERR	ENTWURFSVERFASSER	ERSTELLT AM
Dipl.-Ing. K. Voigt			29.07.2021