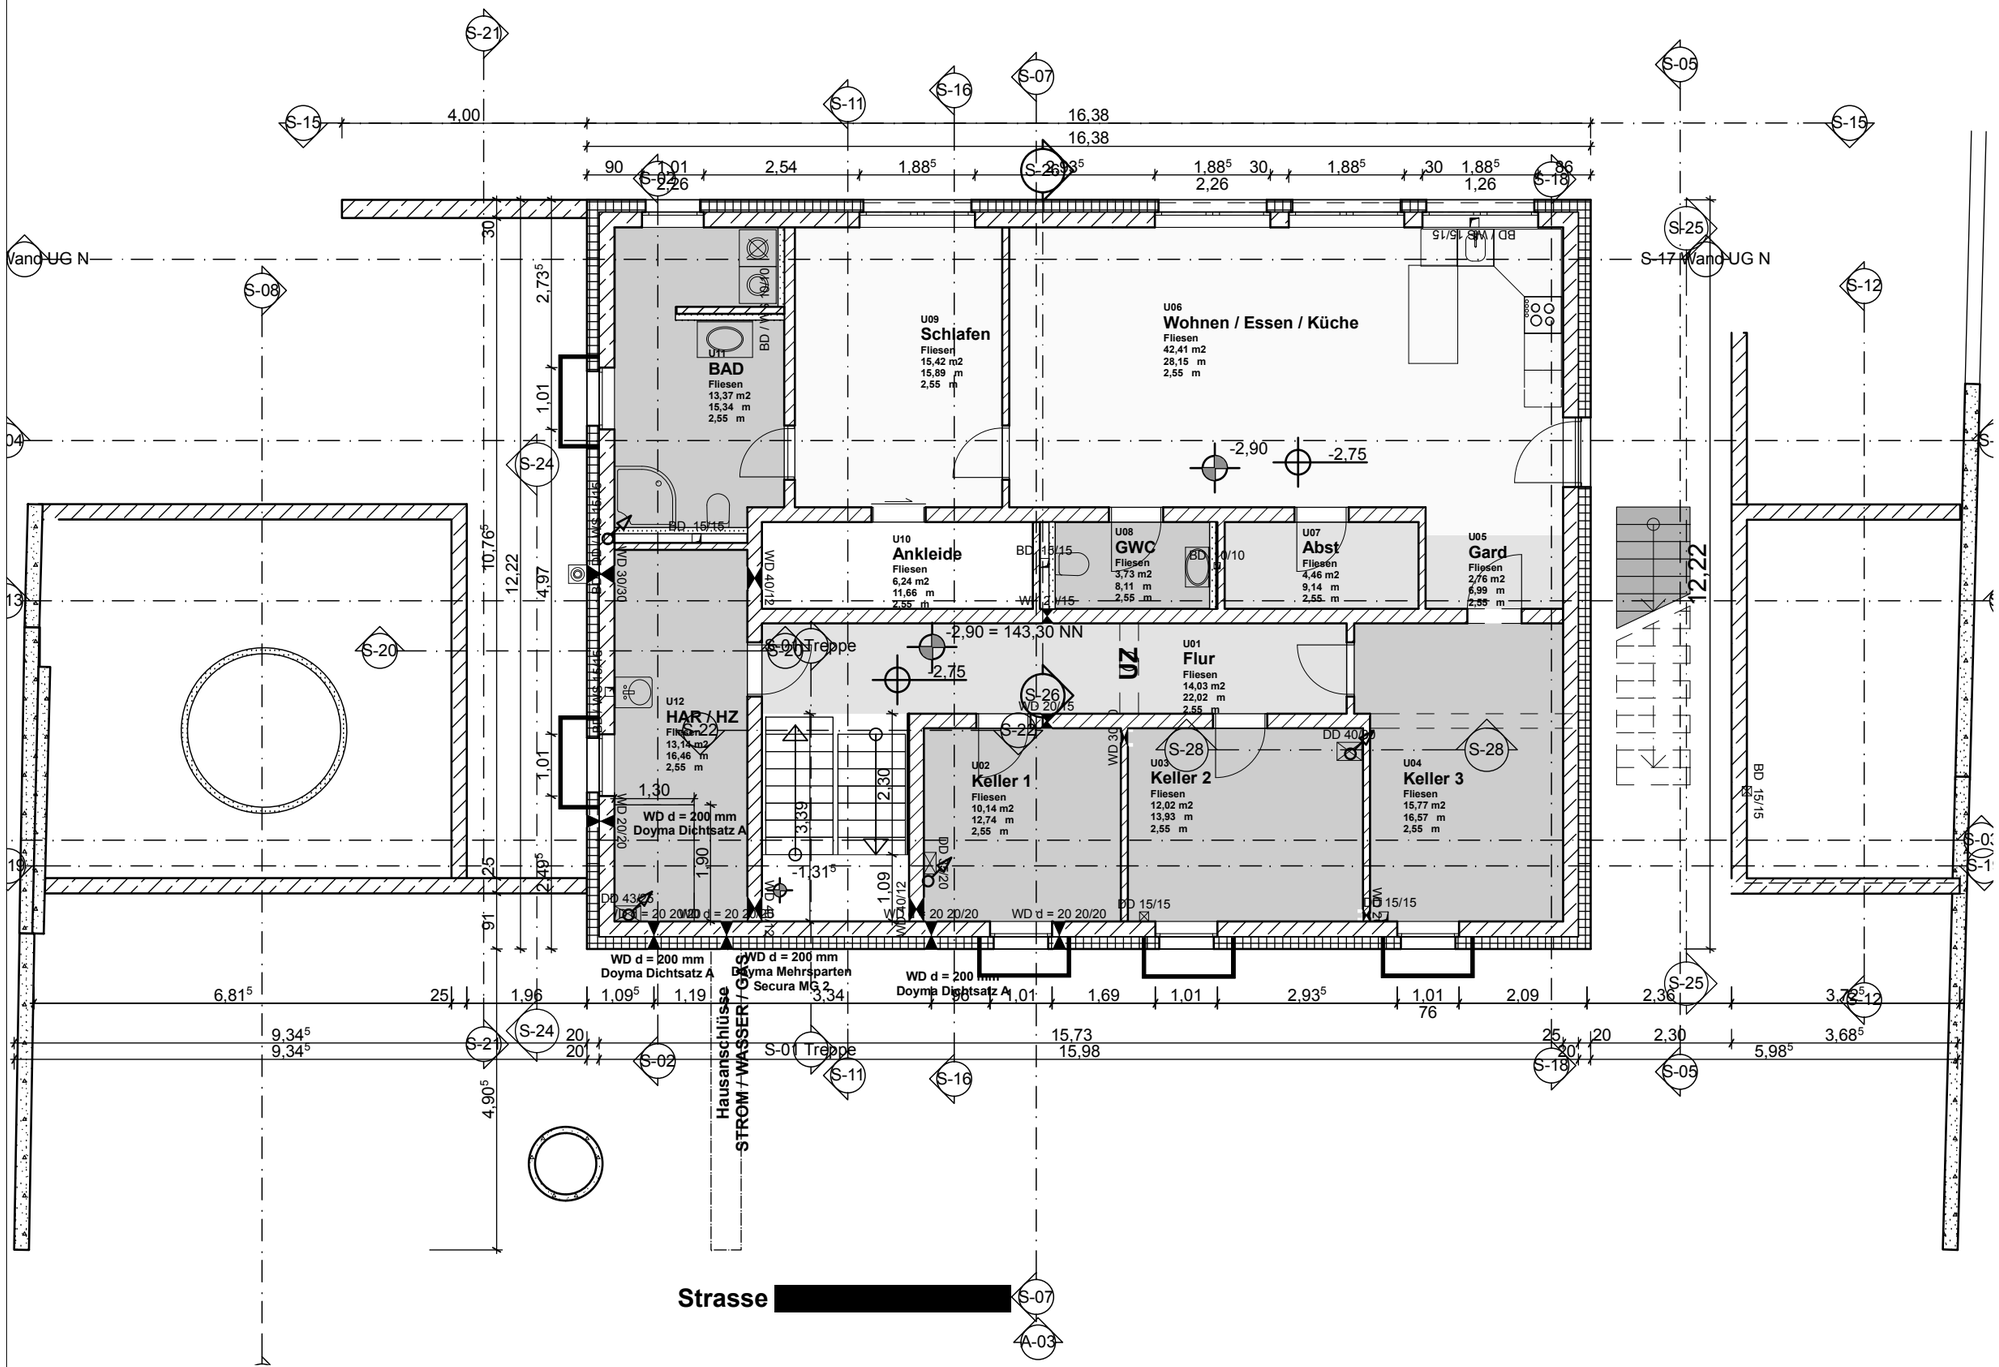

Projekt	**P 21 EFH**
Adresse	[redacted] **Bingen**
Zeichnung	**UG**
Stand	**BESTANDSPLAN**

MARKUS SCHNITZLER, ARCHITEKT DIPL. ING. (FH)
PROJEKTENTWICKLUNG
PROJEKTMANAGEMENT
BAUEN & BERATUNG
BAUEN AUS LEIDENSCHAFT
BGM.-ALEXANDER-STR. 8
55122 MAINZ
FON: +49 6131 6294 889
FAX: +49 6131 6294 930
MOBIL: +49 172 6231 650
MAIL: SCHNITZLER@MCSGO.DE
WWW.MCSGO.DE

Gezeichnet	Datum
MCSGO Schnitzler	
Maßstab	**1:100**
Layout ID	Status
Revision	**A.01.2**