DACH (NICHT VERMESSEN)

DACH (NICHT VERMESSEN)

FLACHDACH (NICHT VERMESSEN)

FLACHDACH (NICHT VERMESSEN)

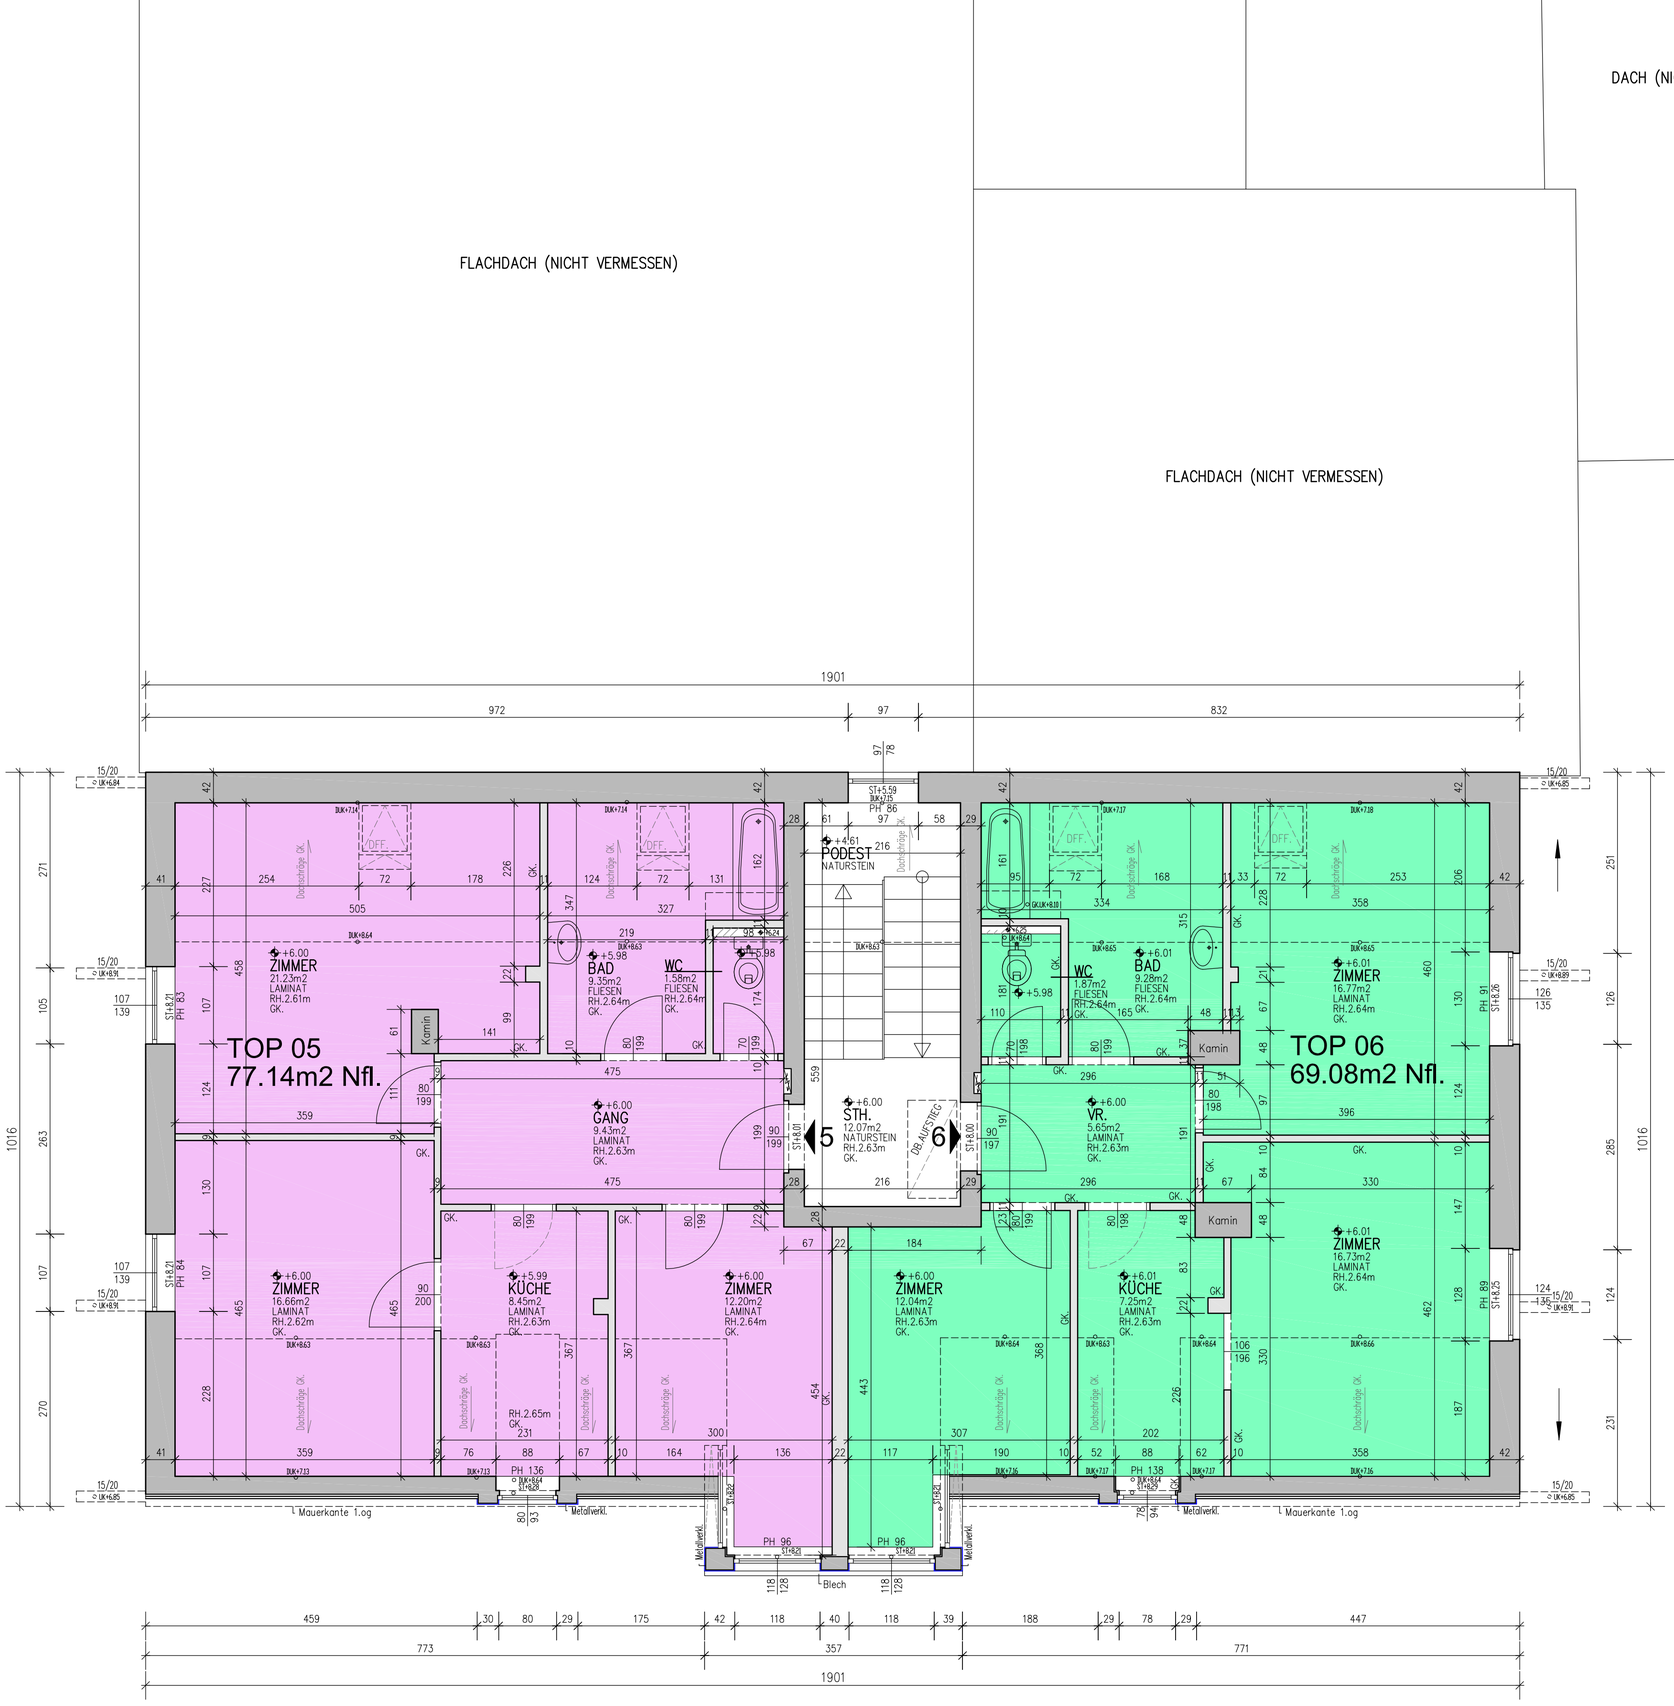

2.OBERGESCHOSS :

±0.00 = FFOK. STIEGENHAUS IM EG

- VOR BEGINN VON ARBEITEN AUSFÜHRENDER FIRMEN SIND NATURMASSE ZU NEHMEN !
- ALLE BAUTEILE AUF LAYER „...$ KONNTEN NICHT VERMESSEN WERDEN (WURDEN ANGENOMMEN) !!
- ART UND TRAGFÄHIGKEIT VON MATERIALIEN SIND ZU ÜBERPRÜFEN !
- KAMINAUSSPARUNGEN NICHT DARGESTELLT !!
- HAUSTECHNISCHE GERÄTE NUR SYMBOLISCH DARGESTELLT !!
- FENSTERBESCHRIFTUNG BEI KASTENFENSTER = STOCKLICHTE !!
- TÜRBESCHRIFTUNG = DURCHGANGSLICHTE !!

ST.	STURZ	DUK.	DECKENUNTERKANTE
UZ.	UNTERZUG	RH.	RAUMHÖHE
SB.	SEGMENTBOGEN	PH.	PARAPETHÖHE
KB.	KORBBOGEN		
RB.	RUNDBOGEN	GK.	GIPSKARTONDECKE
VK.	VERKLEIDUNGEN	PAN.	ABGEHÄNGTE METALLPANEELDECKE
		MF.	MINERALFASERDECKE
		OK.	OBERKANTE
		WH.	WANDHÖHE
		MOK.	MAUEROBERKANTE

LEGENDE:
BESTAND

2

PROJEKT:
Vorabzug

WOHN.–
GESCHÄFTSHAUS
GMUNDNERSTRASSE 6
4663 LAAKIRCHEN

plan-quadrat
Bestandsaufnahmen GmbH
A – 4600 Wels
Ligusterstraße 4
Tel. 07242 / 29 1741
Fax. 07242 / 29 1741-20
Mobil 0650 / 40 00 866
office@plan-quadrat.at
www.plan-quadrat.at
mit mass zum ziel

PLANART: BESTANDSPLAN

DARSTELLUNG: 2.OBERGESCHOSS

PLAN NR. 01/04

MASSTAB	M 1:50
DATUM	DEZ 2020
GEZ.	PLAN2

ÄNDERUNGEN	DATUM
a	
b	
c	
d	
e	
f	
g	