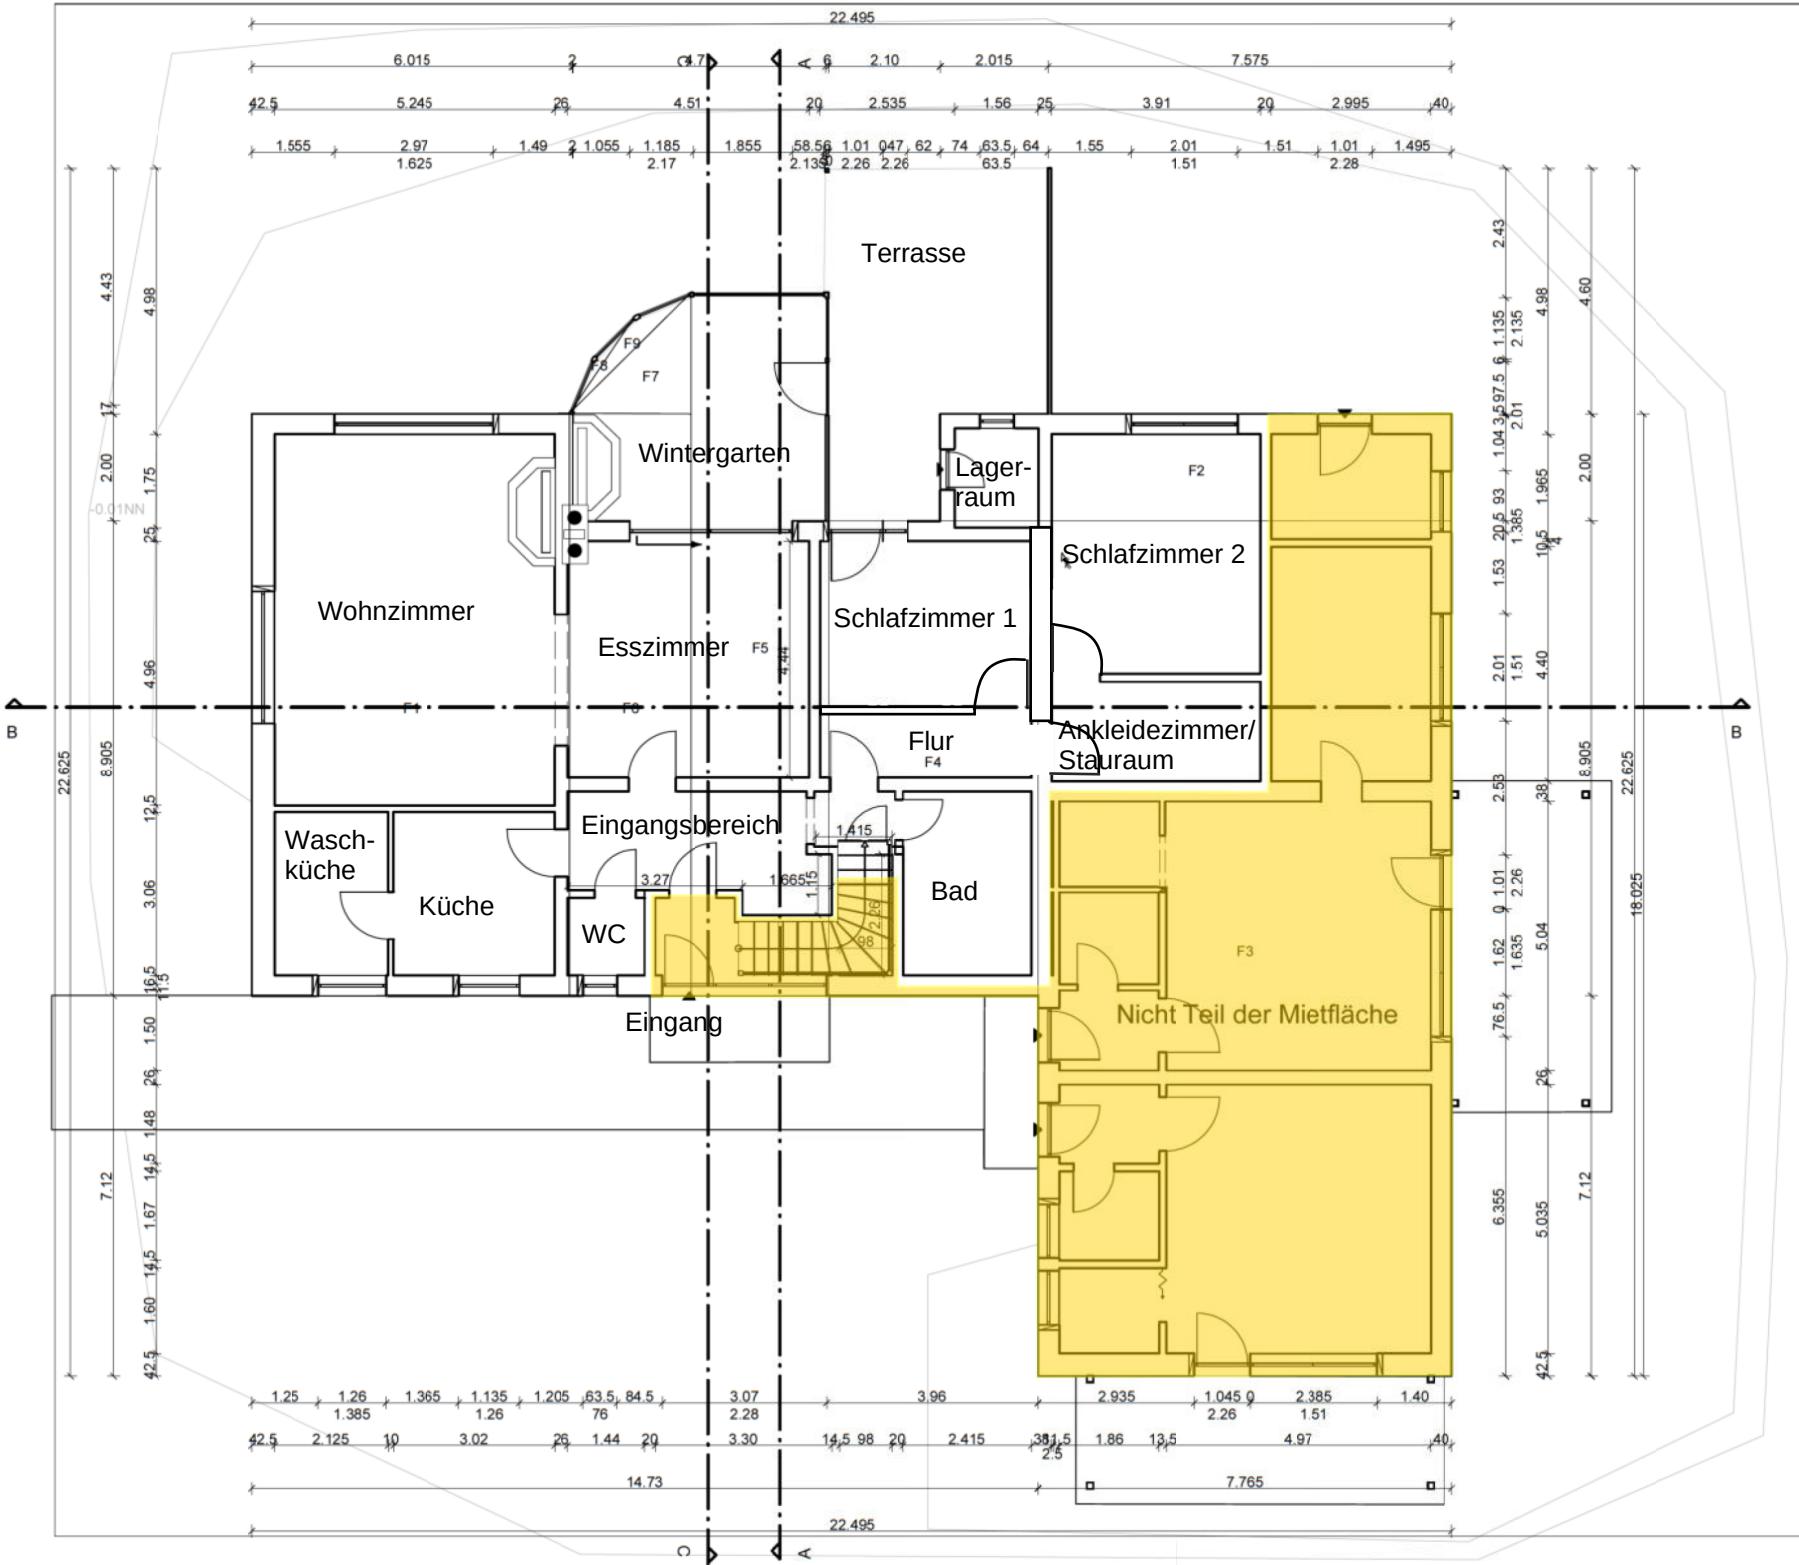

BESTANDSPLAN

Wohnhaus mit 5 WE
Uferallee 16
29549 Bad Bevensen

Planung

[redacted]

BAUHERR

[redacted]

Erdgeschoss M 1:100

gez.:	Datum	geänd.:	Datum:

Unterschrift Bauherr

Unterschrift Entwurfsverfasser