ERDGESCHOSS

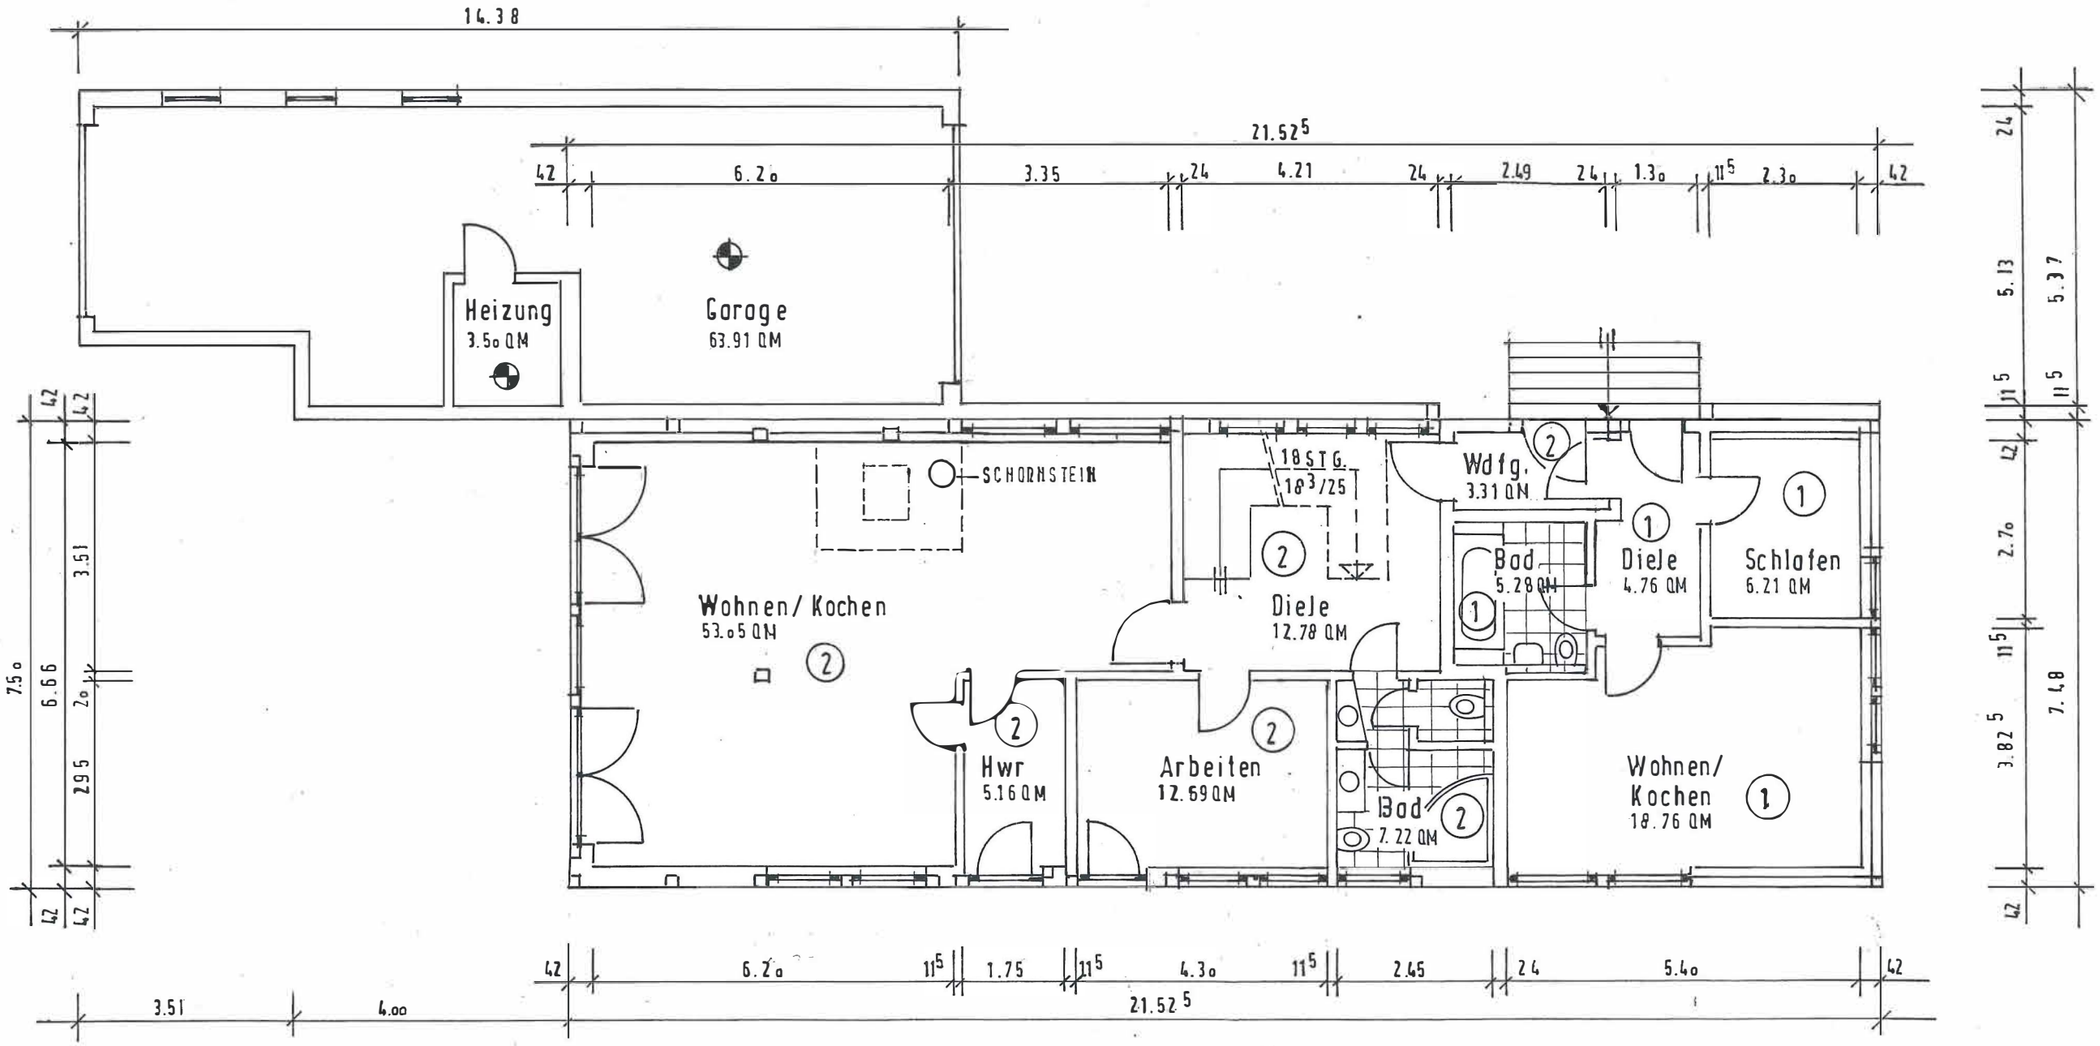

Plan 01

Bauteil **EG – GRUNDRISS** Masztab 1:100 Datum 24.01.2017

BESTANDSPLAN