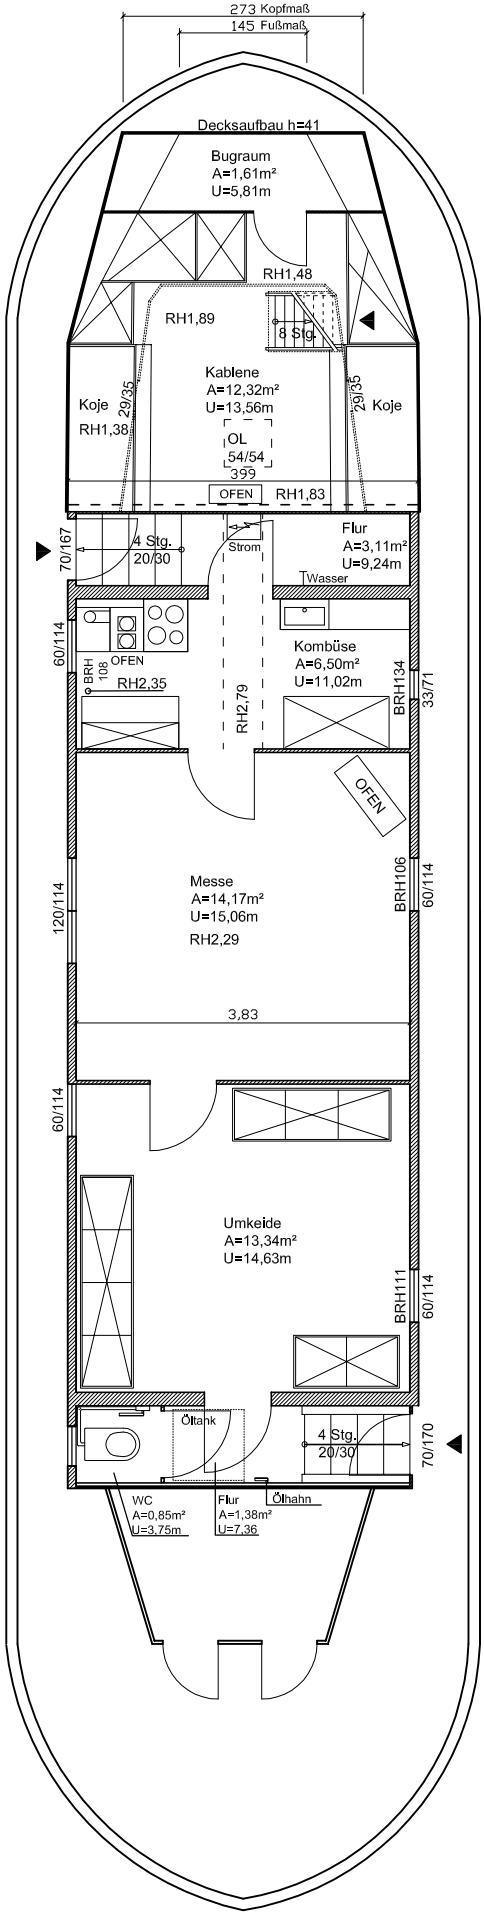

Alle Maße sind am Boot zu prüfen

Planverfasser:	Dipl.-Ing P. Wohlgemuth Kuhberg 1, 20459 Hamburg
Bauherr:	HLAP GmbH & Co. KG. Roßdamm 2 20457 Hamburg
Maßstab:1:100	Datum: 25.12.2012 Blatt Nr.1

Bauhüttenschiff D1272
Bestandsplan
DECK & INNENRÄUME