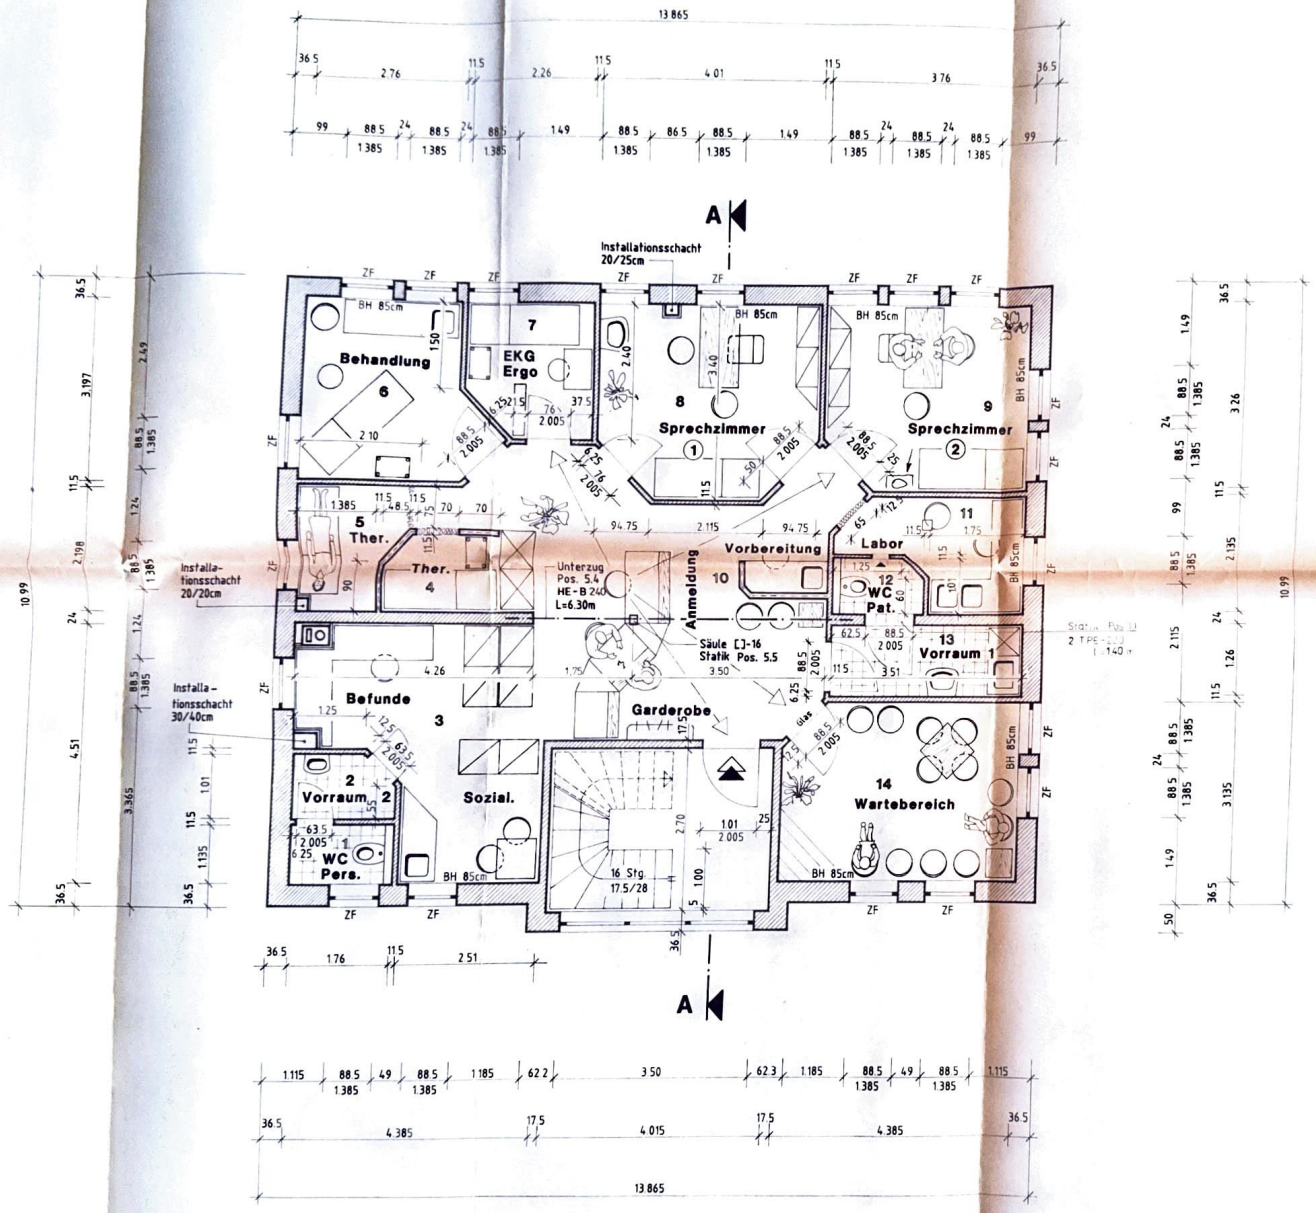

BEMERKUNGEN :

8 SPRECHZIMMER 1
F = 12,37qm
U = 12,93m
Fb.: Tex. Belag

6 BEHANDLUNG
F = 9,40qm
U = 12,51m
Fb.: ~~Tex. Belag~~ 2

9 SPRECHZIMMER 2
F = 11,66qm
U = 13,27m
Fb.: Tex. Belag

7 EKG / Ergo
F = 4,94qm
U = 8,76m
Fb.: Tex. Belag

11 LABOR
F = 4,78qm
U = 10,35m
Fb.: ~~Tex. Belag~~ 2

4/5 THER.
F = 7,80m
U = 14,65m
Fb.: Tex. Belag

12 WC / Pat.
F = 2,37qm
U = 5,02m
Fb.: Fliesen

2 VORRAUM 2
F = 1,56qm
U = 5,37m
Fb.: Fliesen

13 VORRAUM 1
F = 4,28qm
U = 5,02m
Fb.: Fliesen

1 WC / Pers.
F = 1,92qm
U = 5,79m
Fb.: Fliesen

14 WARTEBEREICH
F = 13,21qm
U = 15,04m
Fb.: Tex. Belag

3 BEFUNDE / SOZIAL.
F = 14,58qm
U = 20,00m
Fb.: Tex. Belag

10 ANMELDUNG / VORBEREITUNG / GARDEROBE
F = 28,53qm
U = 30,10m
Fb.: Tex. Belag

Dusche in Sprechzimmer 2

- Mauerwerk 11.5cm ; 17.5cm ; 24.0cm und 36.5cm dick aus porosierten Ziegelmauerwerk
  Umfassungsmauerwerk aus Wärmedämmziegeln
- Stürze als Ziegelflachstürze bis max. Öffnungsüberdeckung von 90cm
- Putz innen als Gipsputz
- Fenster als mit 2-Scheiben-Isolierverglasung
- Brüstungshöhe Fenster = 85cm
- Fußbodenaufbau siehe Detailzeichnung
- T Ü R E N
  Innentüren als Futtertüren furniert, teilweise mit Glasausschnitt
- WC's , Vorräume und Labor bis unter die Decke gefliest
- WC's in Vorwandmontage ausführen
- ELT-Installation VDE , mäßig

- Werksplanung -

Projekt Bauherr	NEUBAU Physiotherapie / Arztpraxis / Büro Fam. HOLZE 9230 Brand-Erbisdorf , Heinrich-Heine-Straße 5	Projekt-Nr.
- Grundriß I.OG		Maßstab 1:50 Blatt-Nr. 7 Gezeichnet Bearbeitet Datum Dez. 1992
Planung	BAUPLANUNGSBÜRO D. Lippmann / U. Eppendorfer Großhartmannsdorfer Straße 15 O-9230 BRAND-ERBISDORF Tel./Fax 24 03	