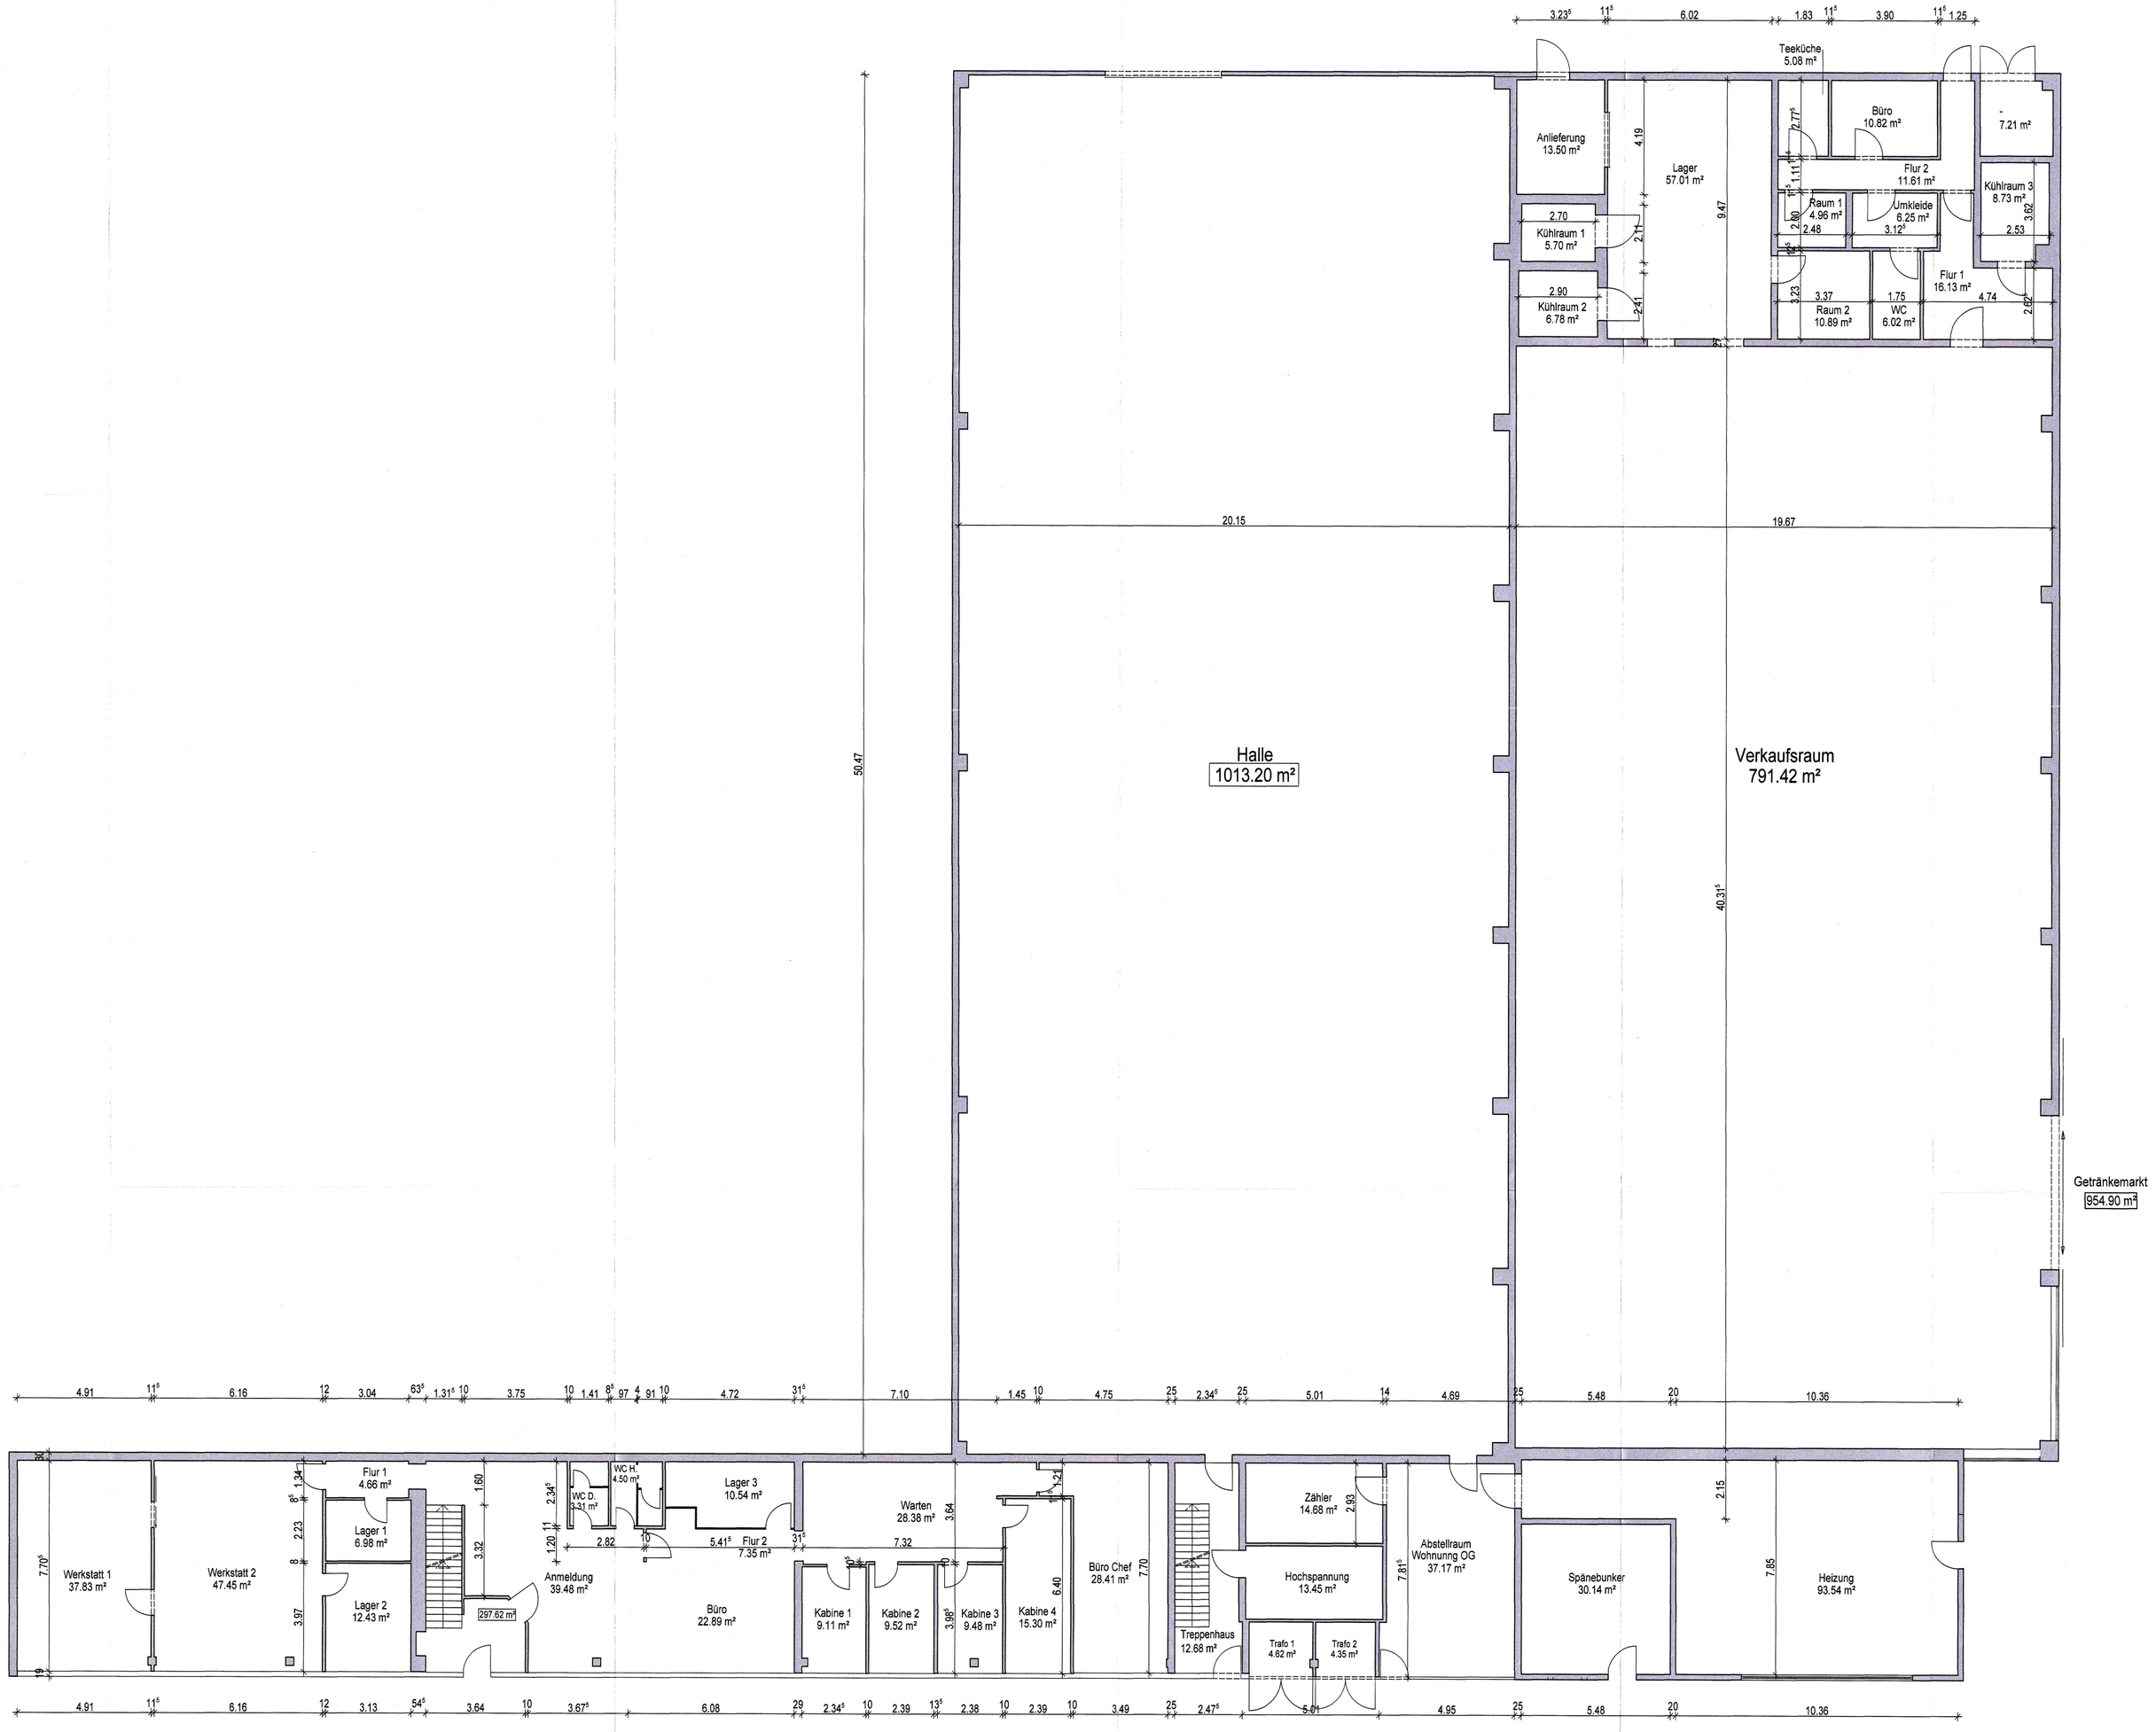

Erdgeschoss

Dipl. Ing. Harald Bähr
Büro für Planung, Bauleitung, Hoch- & Industriebau
Beratender Ingenieur BDB & IKS
Öffentlich bestellter und vereidigter Sachverständiger

Weilerweiherstr. 83
66450 Bexbach
Telefon: 06826/4096
Fax: 06826/5975
Handy: 0172/7825937
ingbuerobaehr@t-online.de

Bauherr:	Heike Molter Gleiwitzer Straße 6, 66450 Homburg	AUFTRAG NR.: 149-03-17
Projekt:	Bestandsplan Kleinottweilerstraße 84, 66450 Bexbach	MASSSTAB: 1:100
Bauteil:	Erdgeschoss	BLATT NR.: 01

PROJEKTLEITER:	GEZEICHNET: CK	DATUM: 3/17	BLATTGRÖSSE:
INDEX:	GEÄNDERT:	DATUM:	

H/B = 831.0 / 1179.0 (0.98m²)