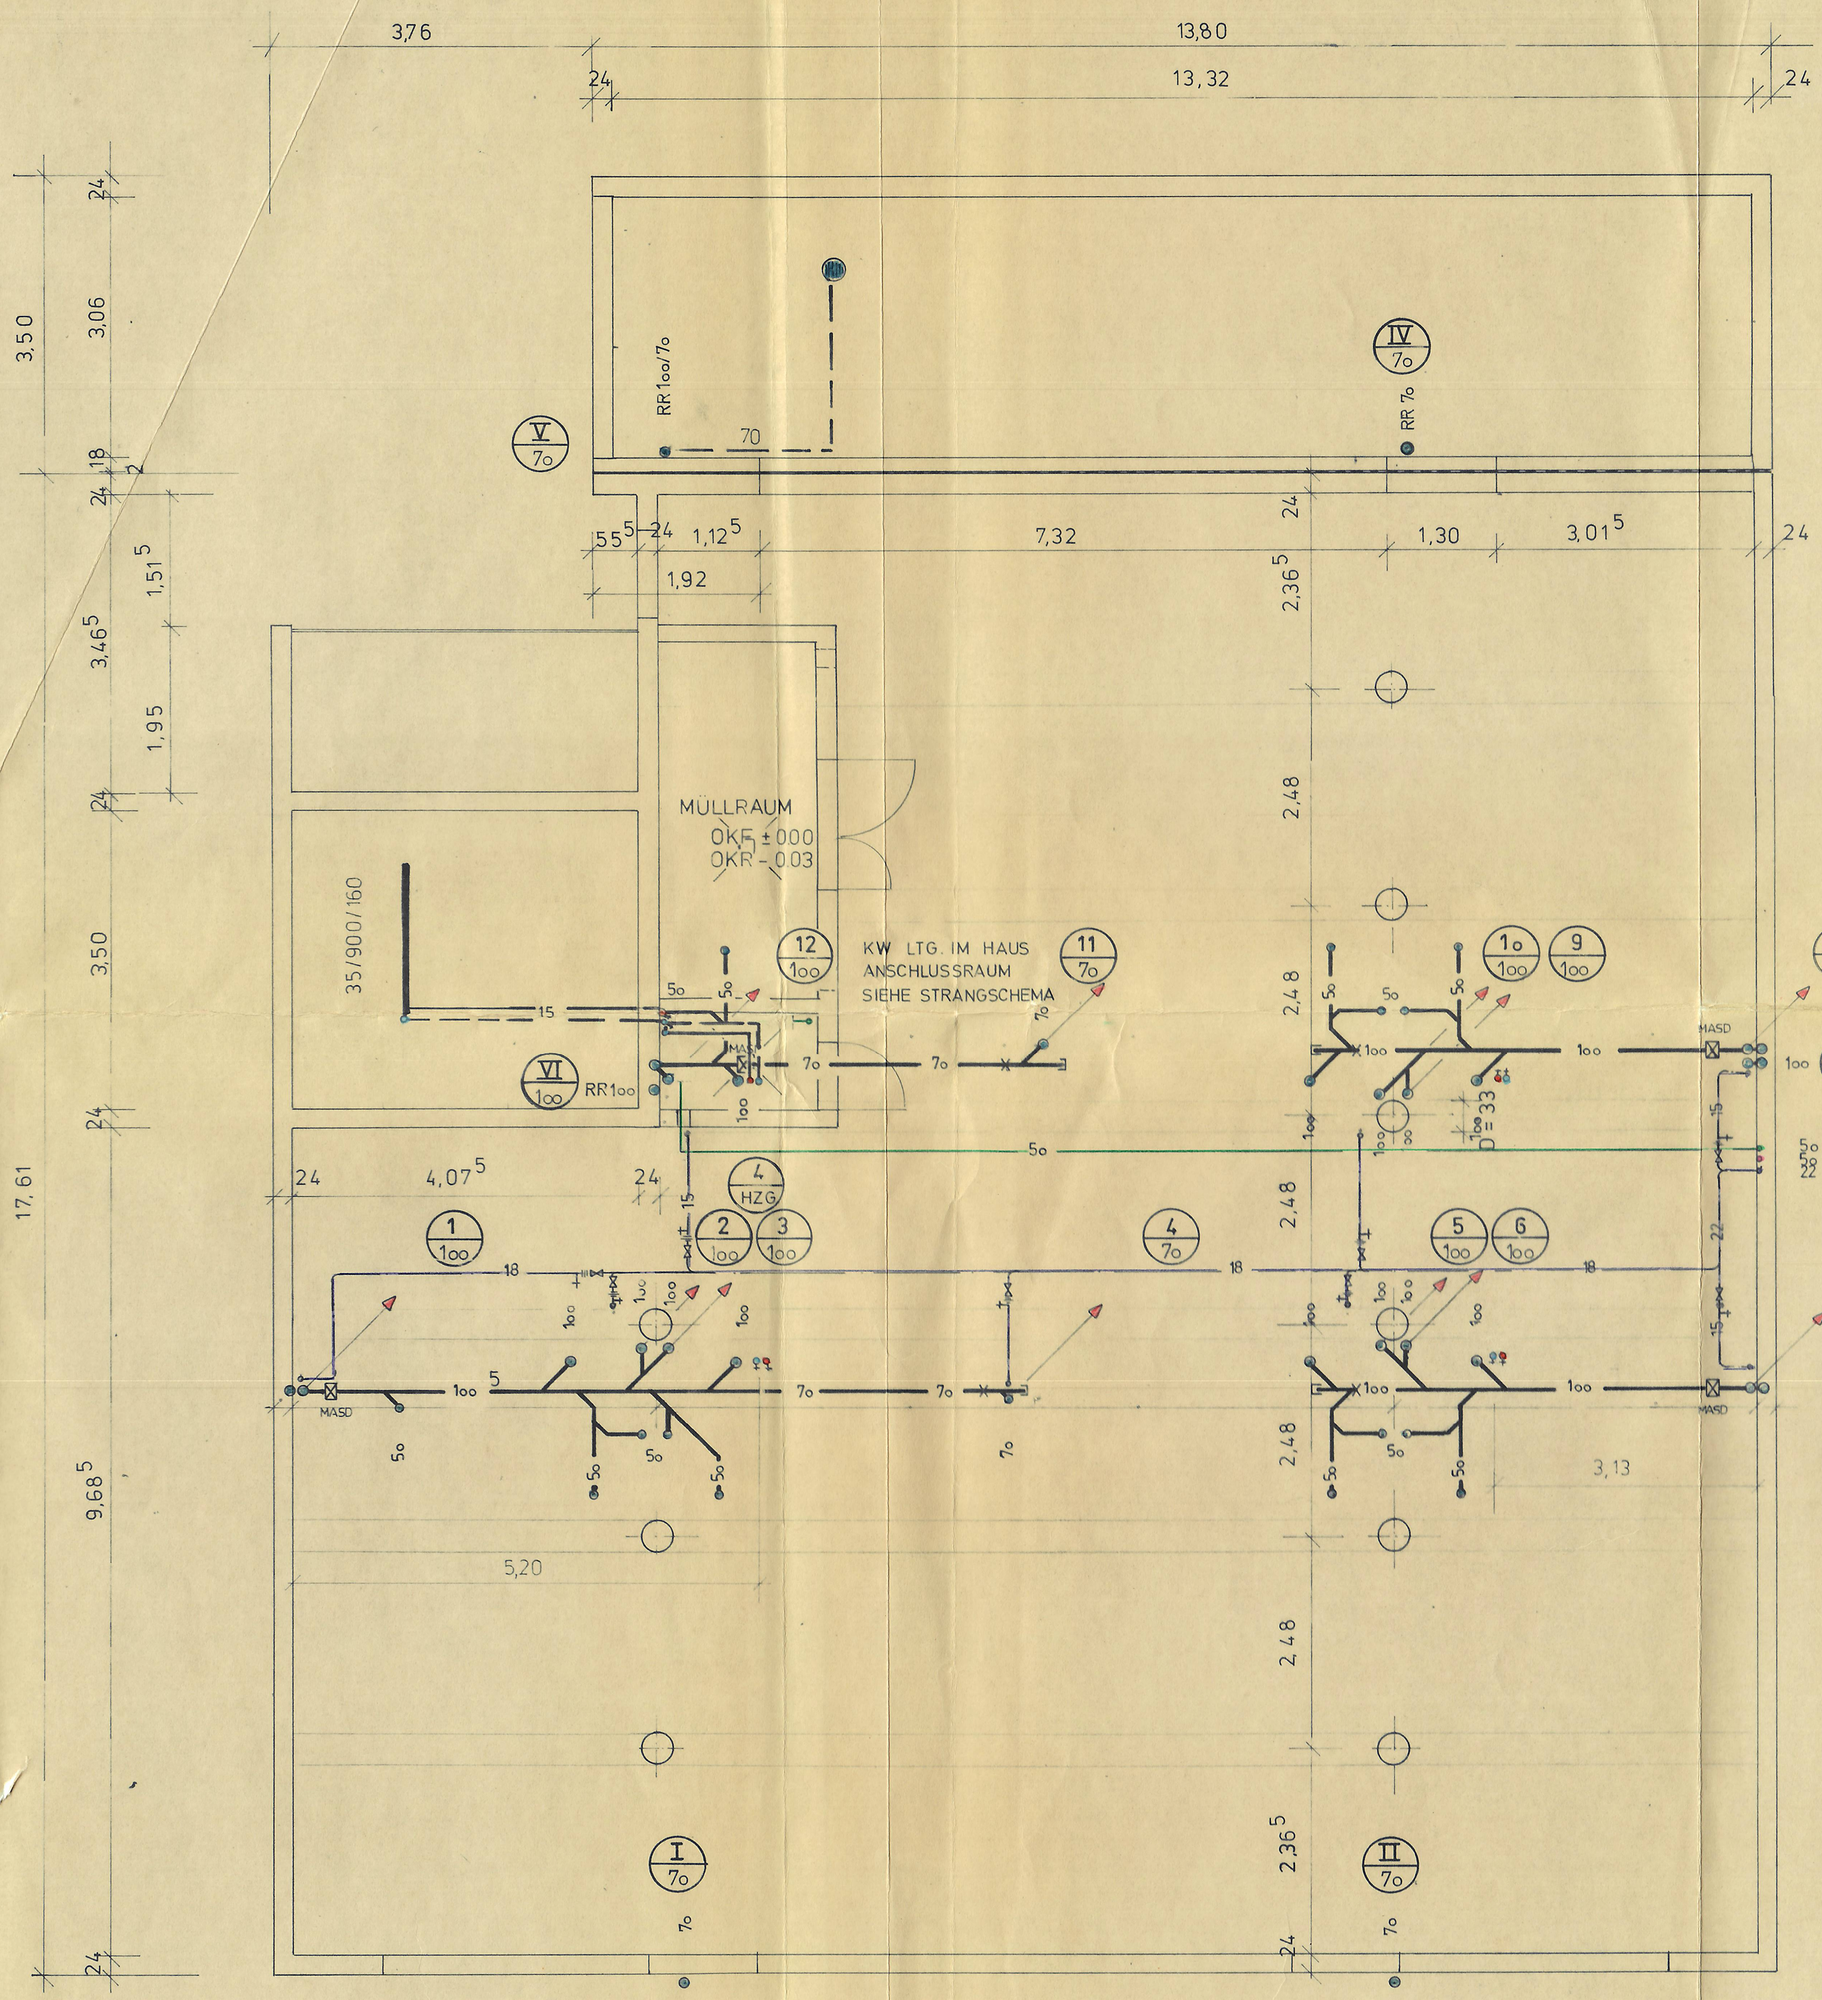

Gez März 76
Geä April 76
Erg. Geä MAI 76

APARTMENTHAUS FREIBURG SUNDGAUALLEE 376

E.G. (1:50)

BESTANDSPLAN

HEIZUNG, SANITÄR

Gez.: BIRNBAUM 8.III.76
9.II.77

BADISCHE ZEMENTBAU K.G.
AUERSTR. 2 78 FREIBURG