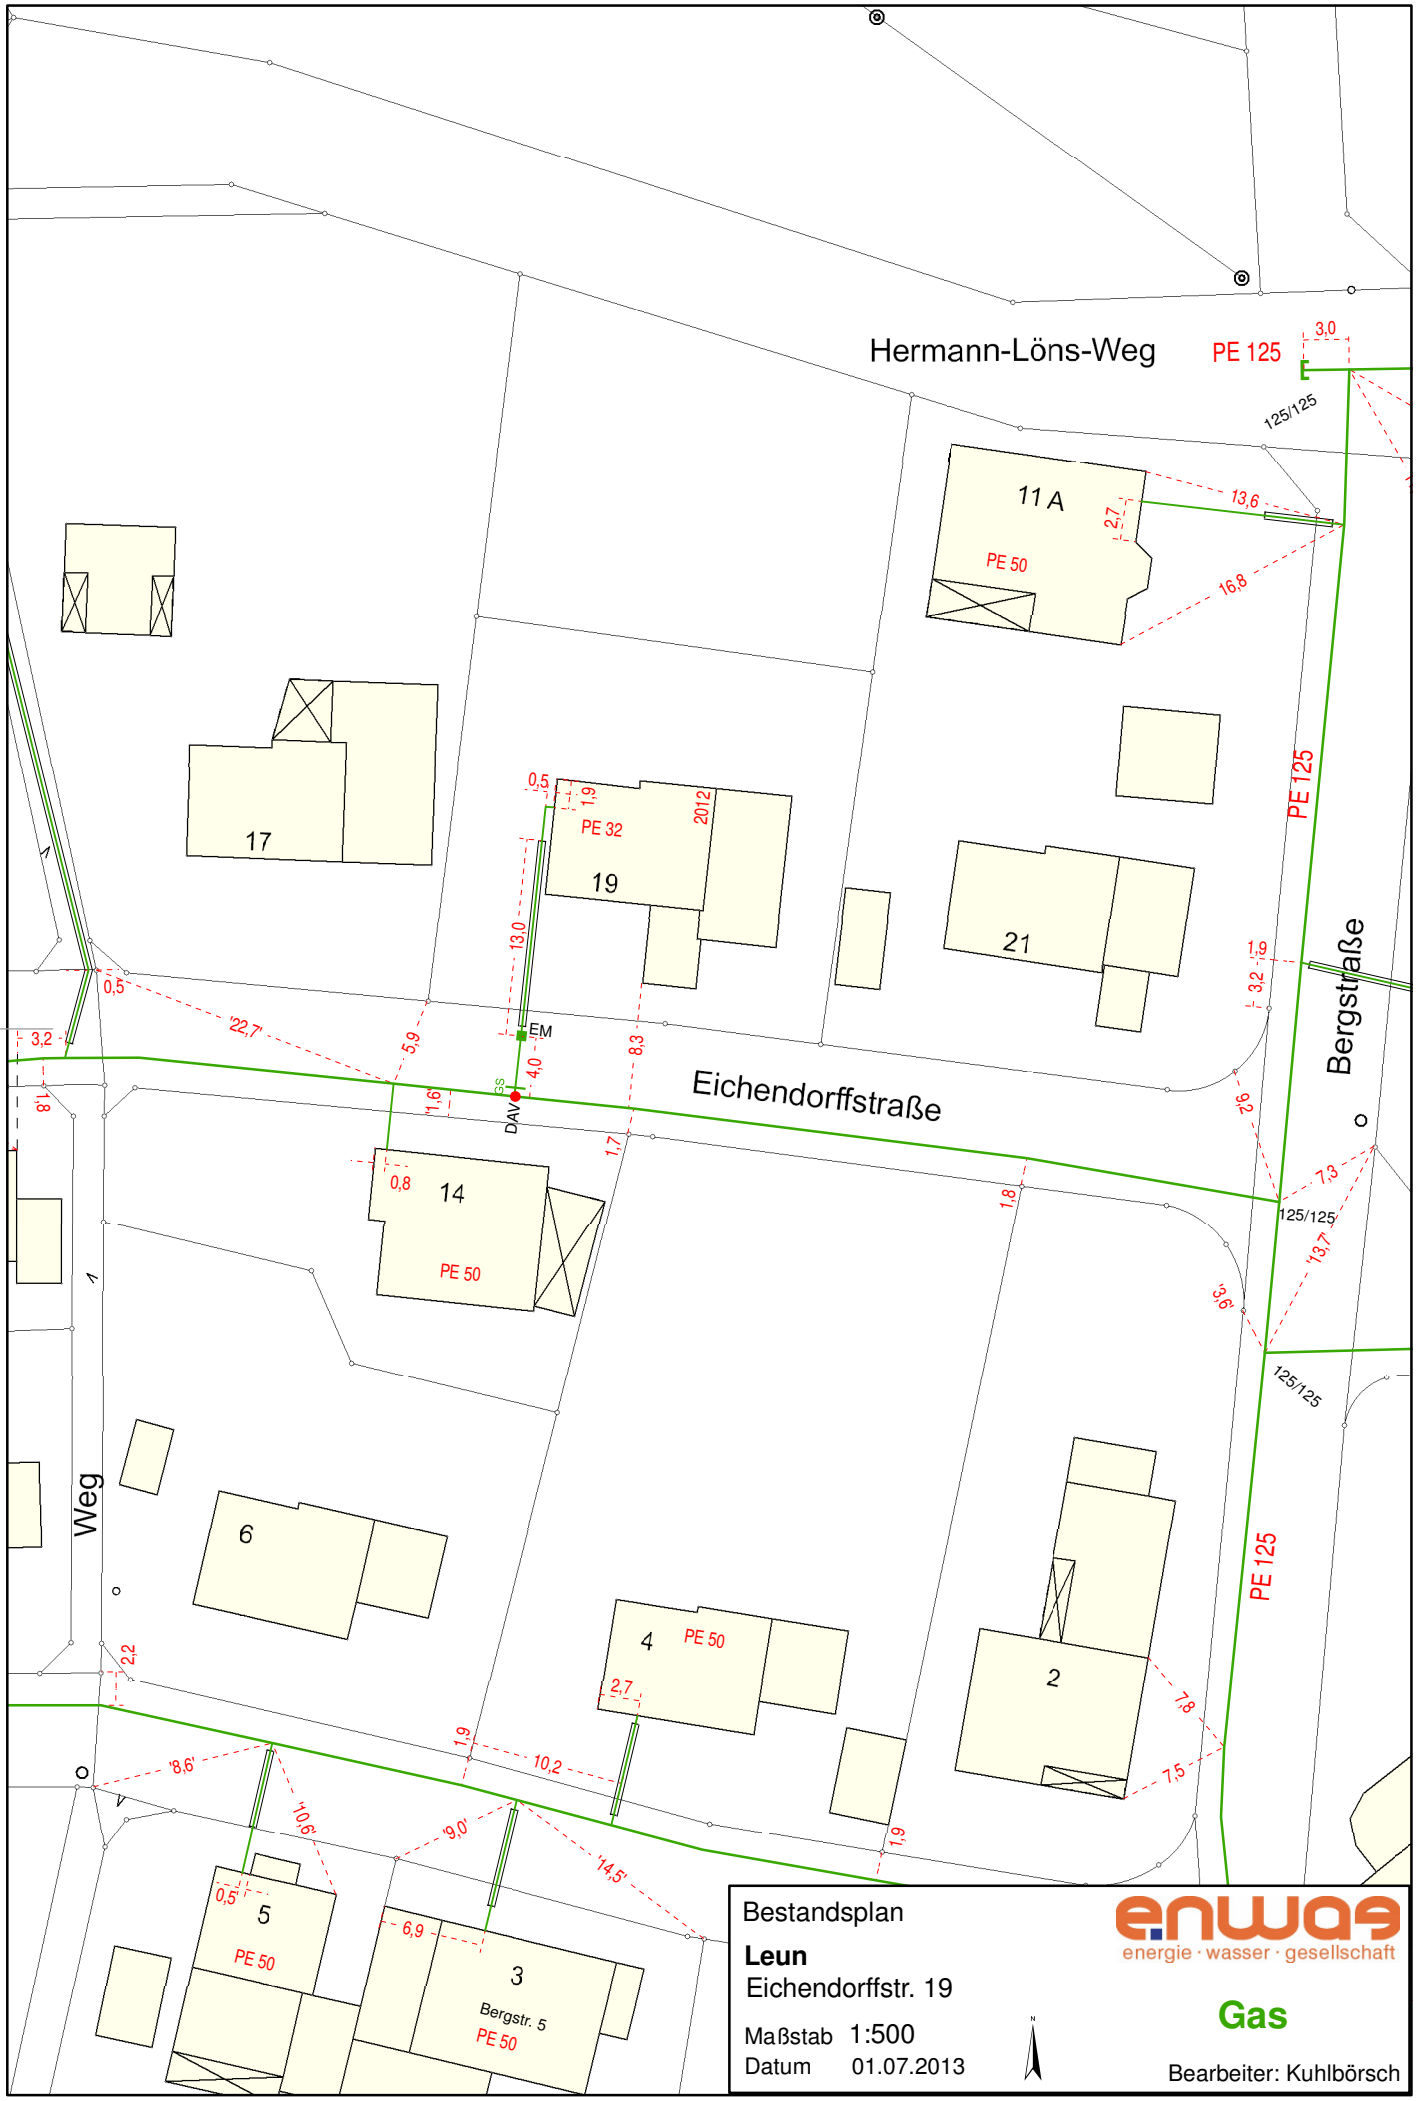

Bestandsplan

Leun

Eichendorffstr. 19

Maßstab 1:500

Datum 01.07.2013

enwag
energie · wasser · gesellschaft

Gas

Bearbeiter: Kuhlbörsch